




図面名	本館棟杭伏図
縮 尺	S=1:300 (A3)

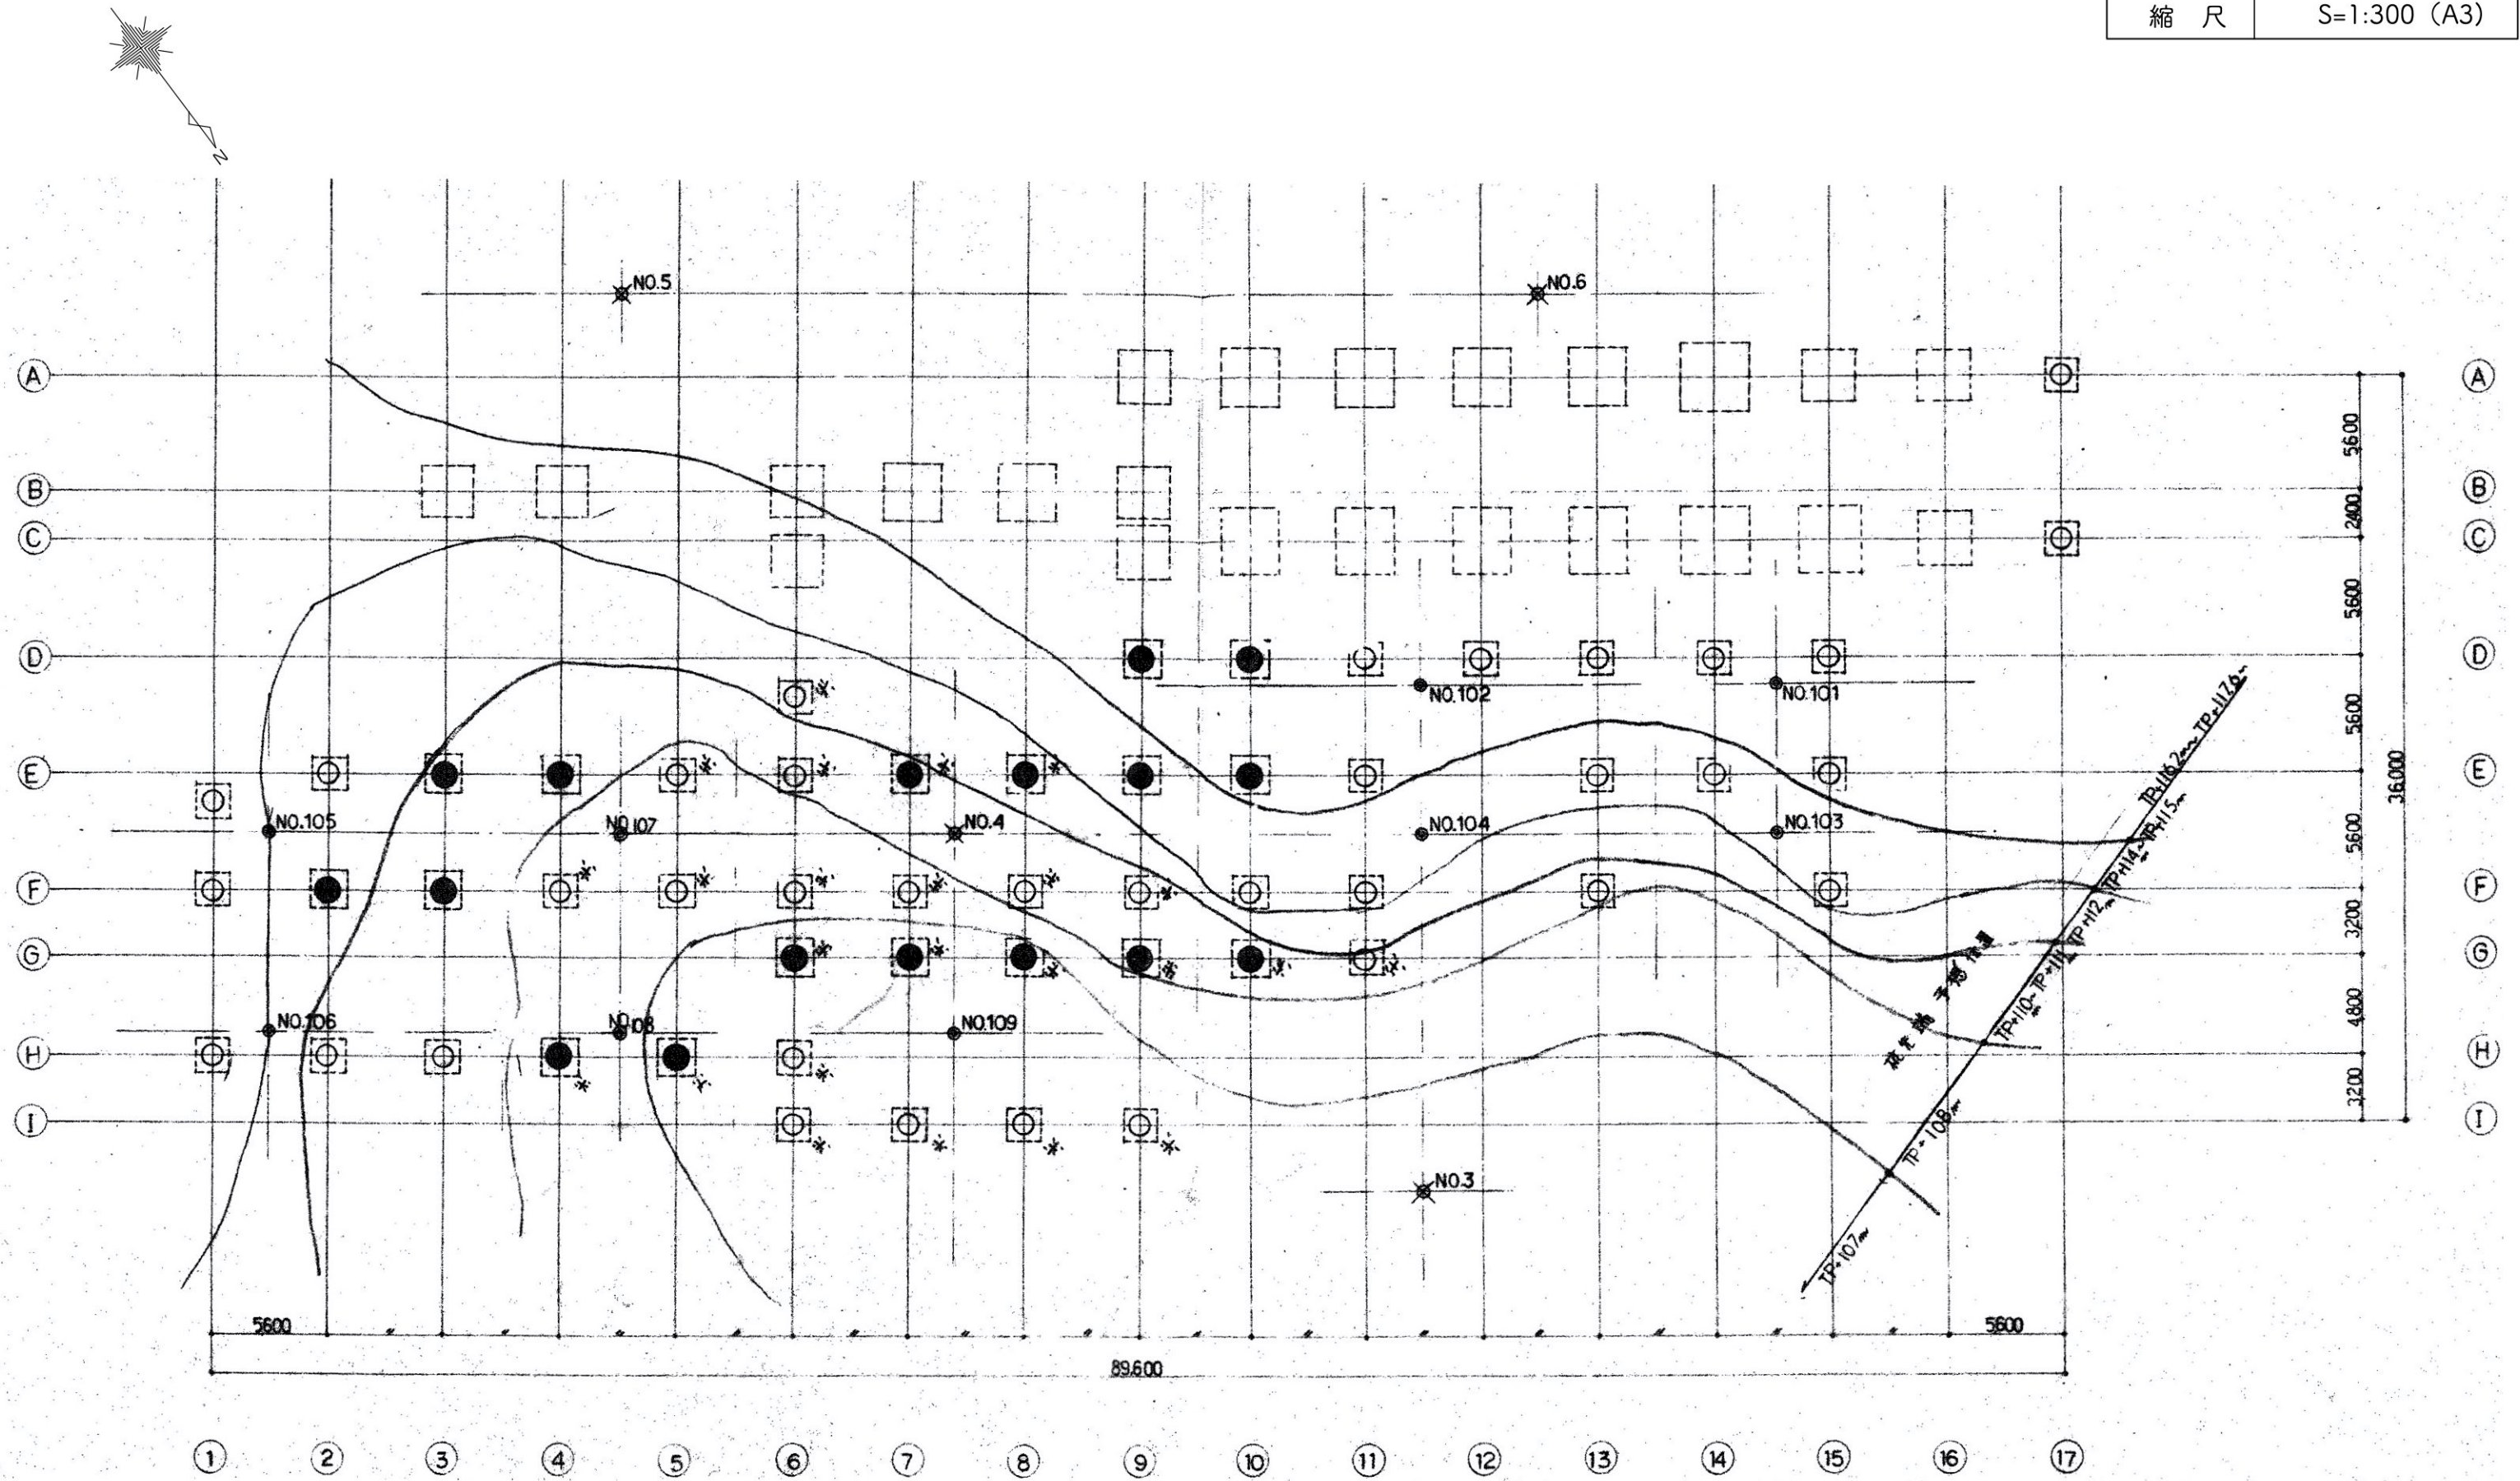

昭和58年竣工図による参考図

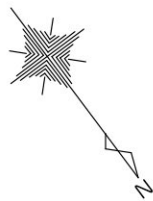

図面名	本館棟基礎伏図
縮 尺	S=1:300 (A3)

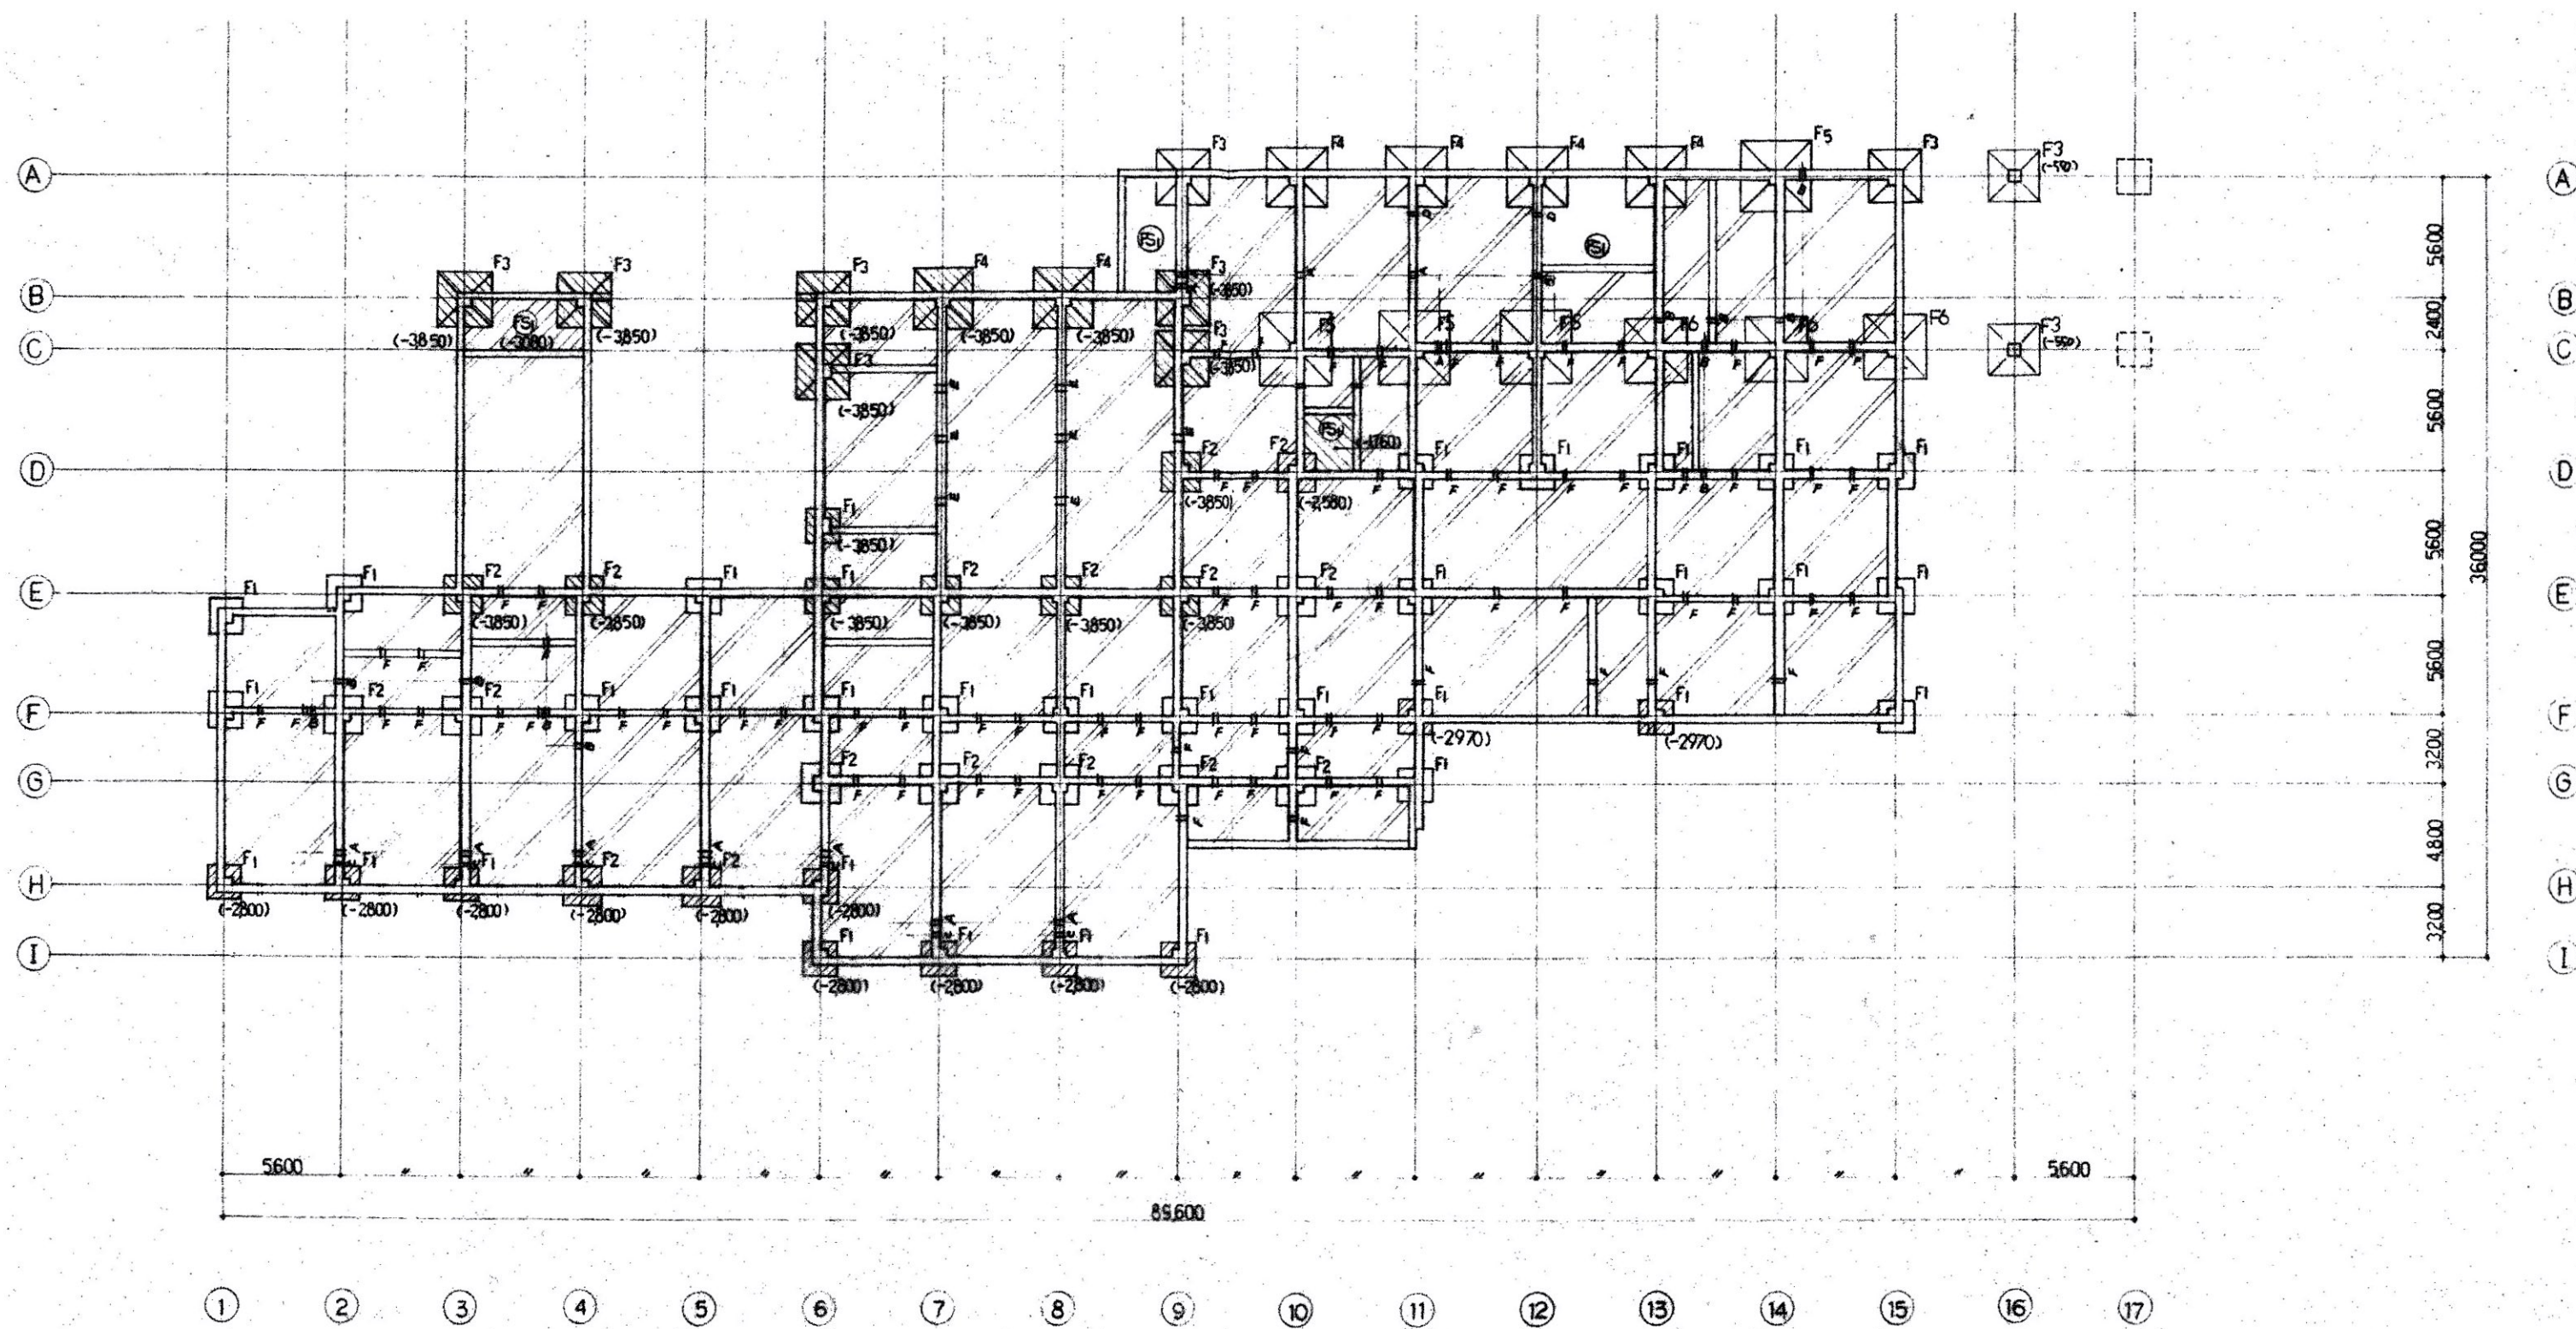

図面名	本館棟 1 階床梁伏図
縮 尺	S=1:300 (A3)




昭和58年竣工図による参考図

図面名	本館棟2階床梁伏図
縮 尺	S=1:300 (A3)




昭和58年竣工図による参考図

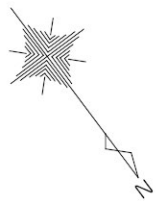


図面名	本館棟3階床梁伏図
縮尺	S=1:300 (A3)



図面名	本館棟4階床梁伏図
縮 尺	S=1:300 (A3)

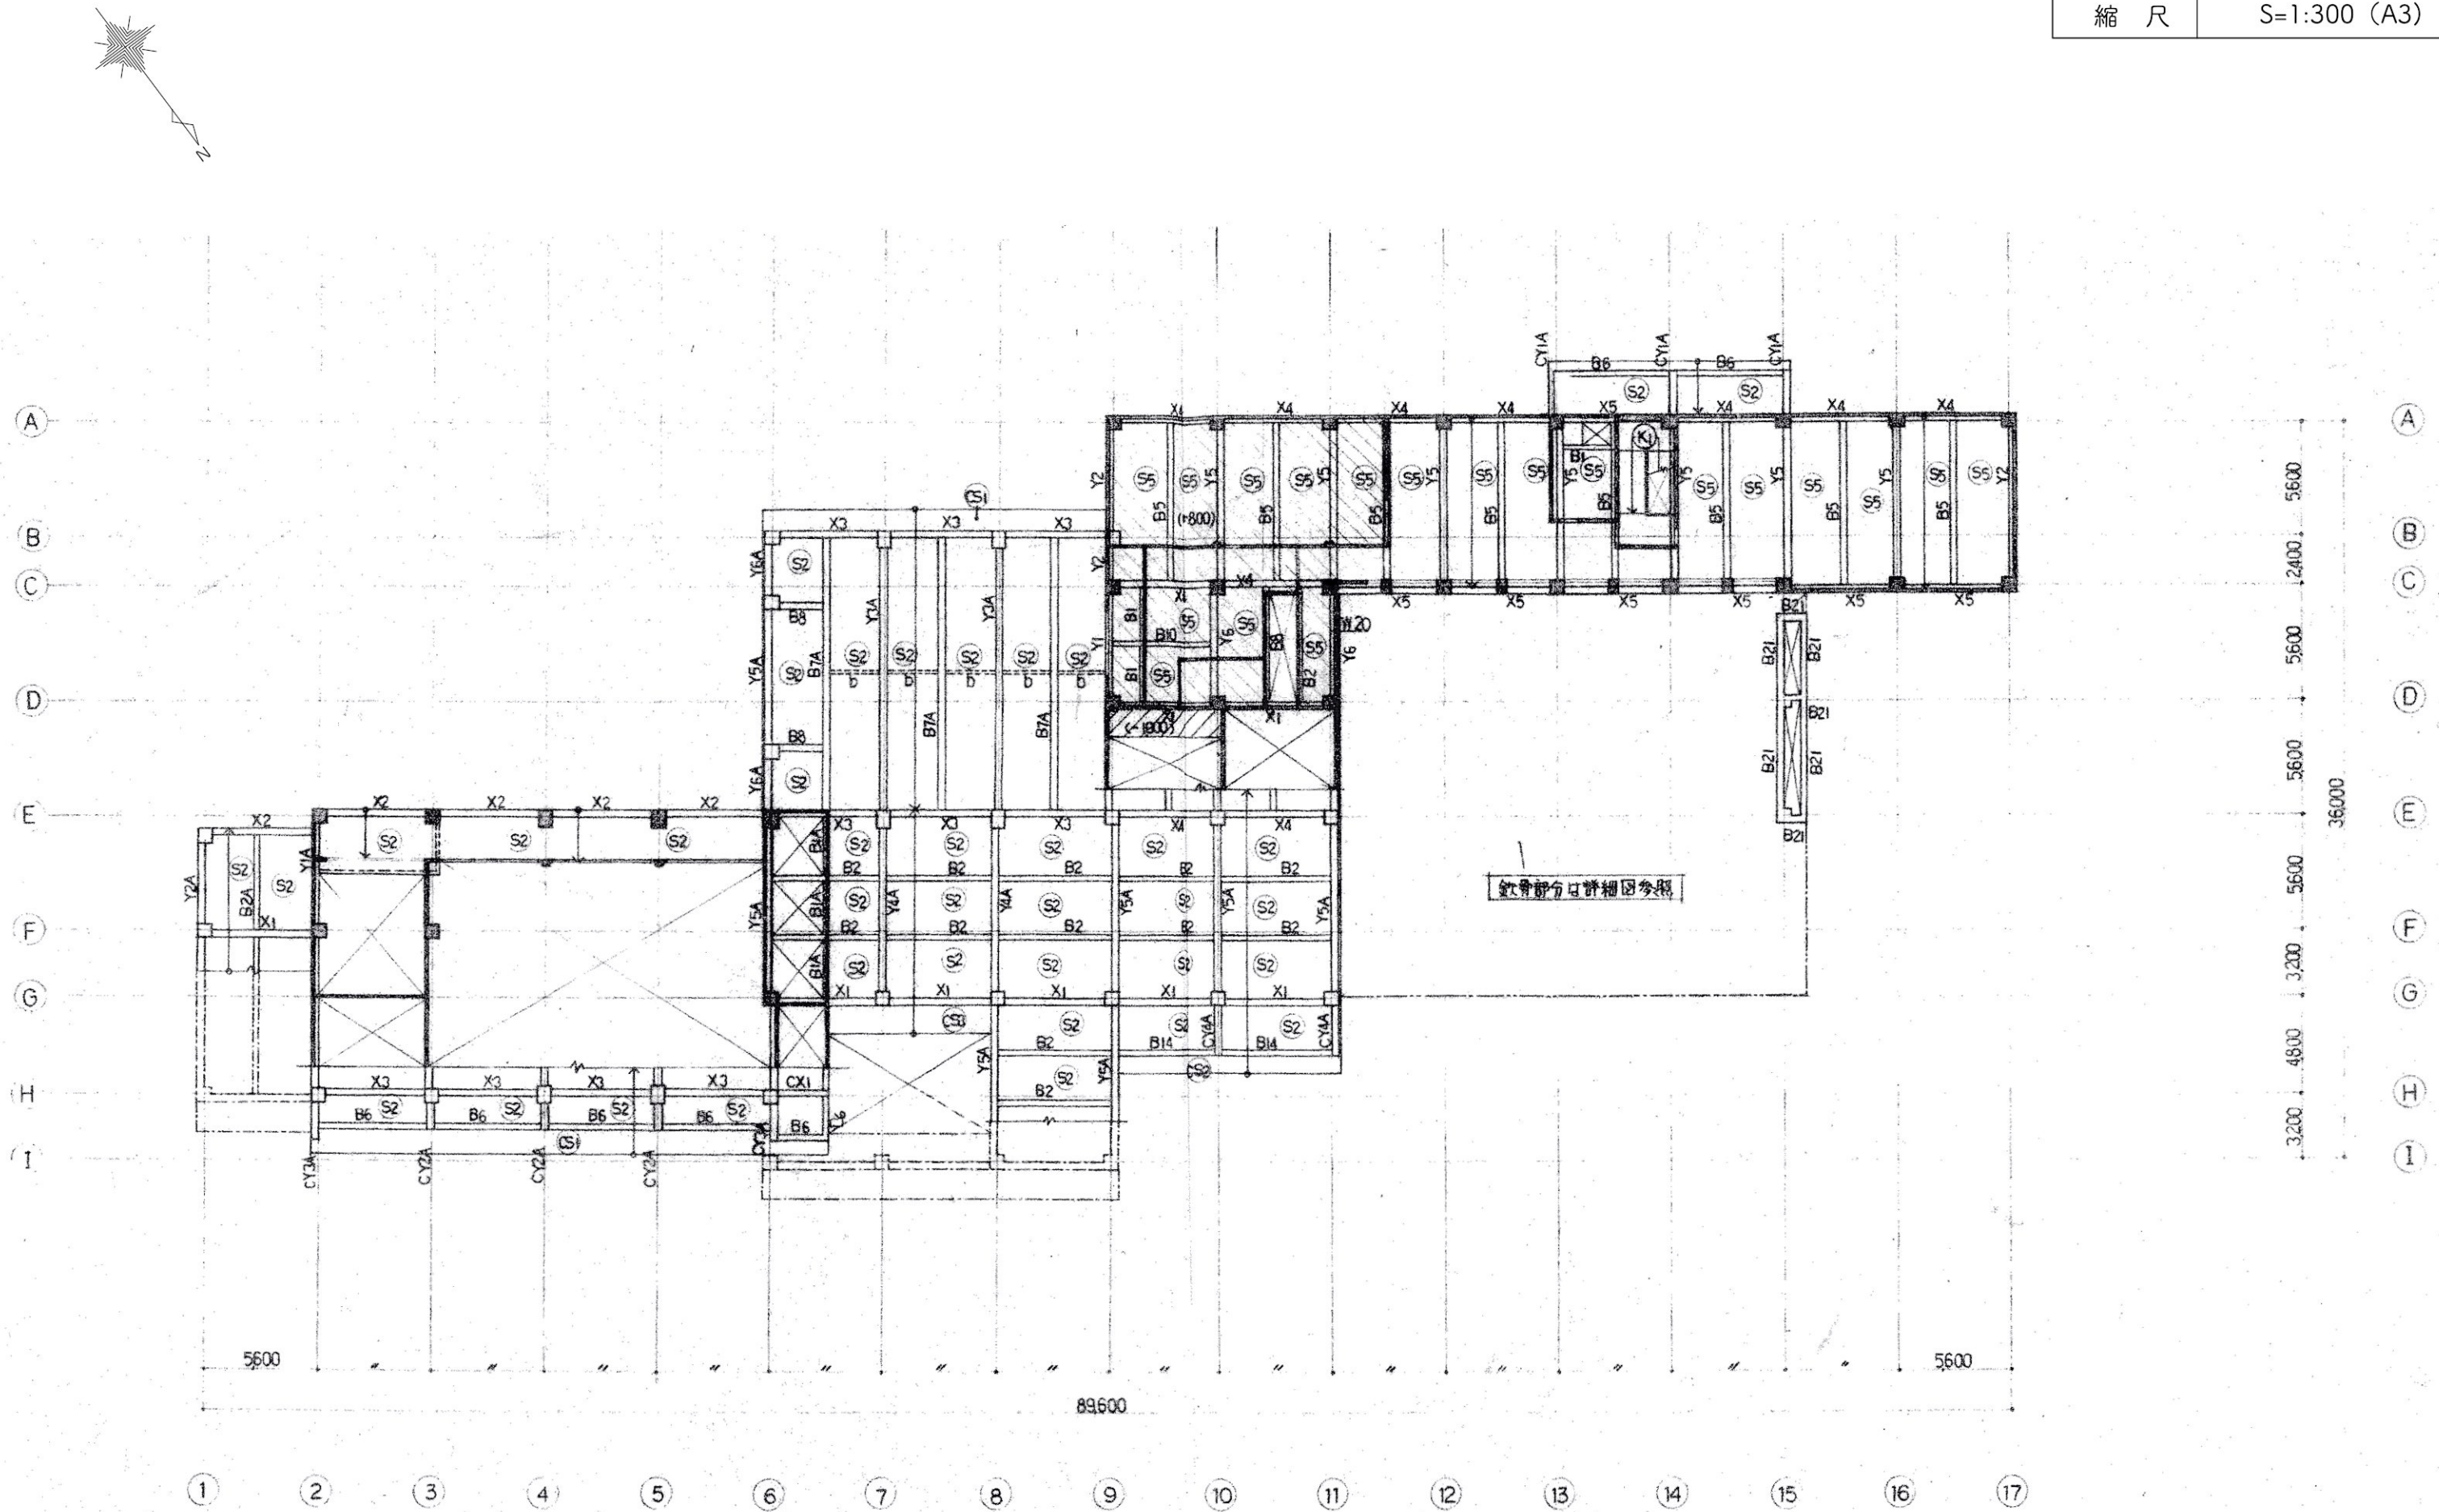


昭和58年竣工図による参考図

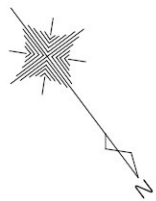

昭和58年竣工図による参考図


図面名	本館棟PR階床梁伏図
縮 尺	S=1:300 (A3)

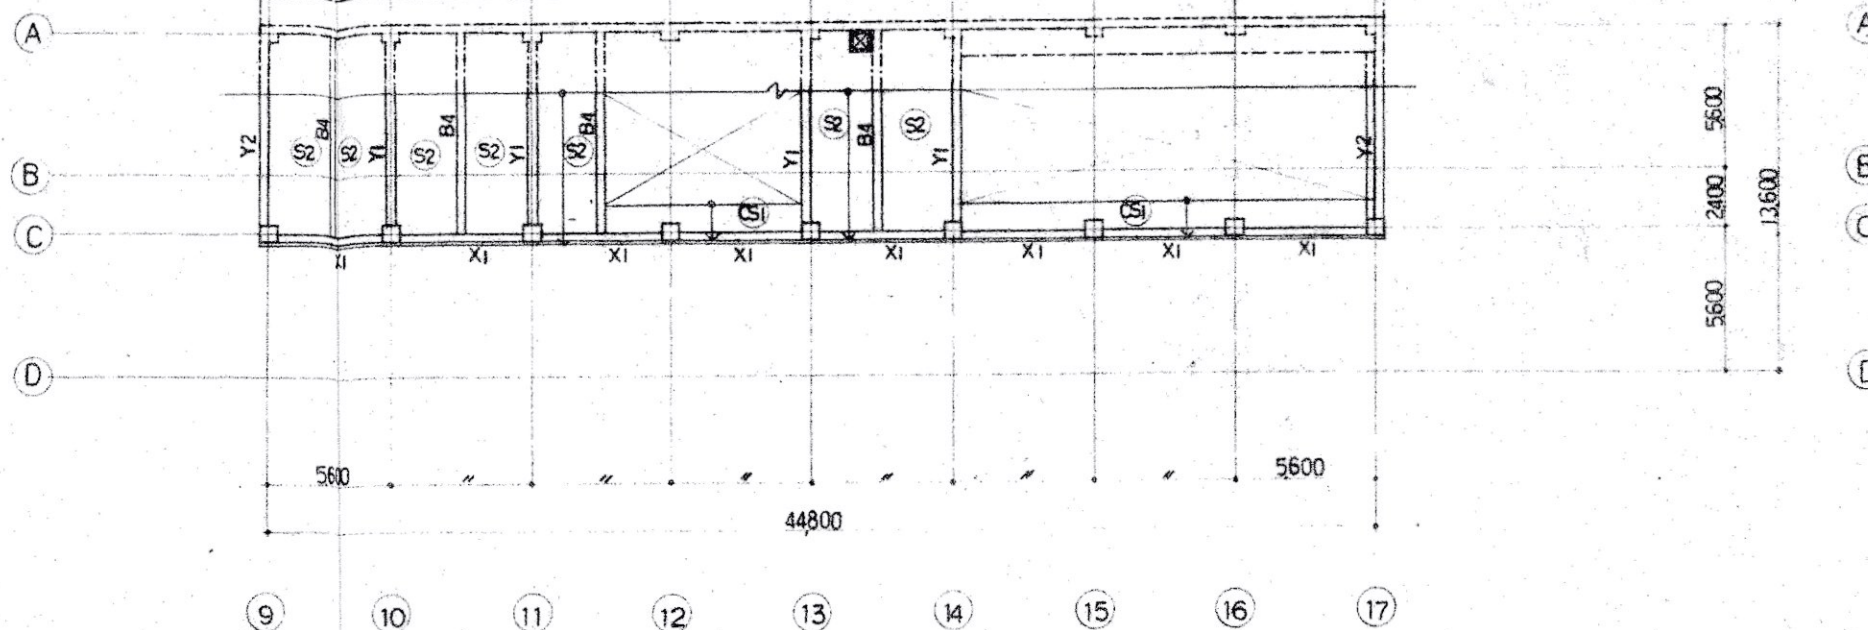

図面名	本館棟R階床梁伏図
縮 尺	S=1:300 (A3)




図面名	本館棟C/E通軸組図
縮 尺	S=1:300 (A3)

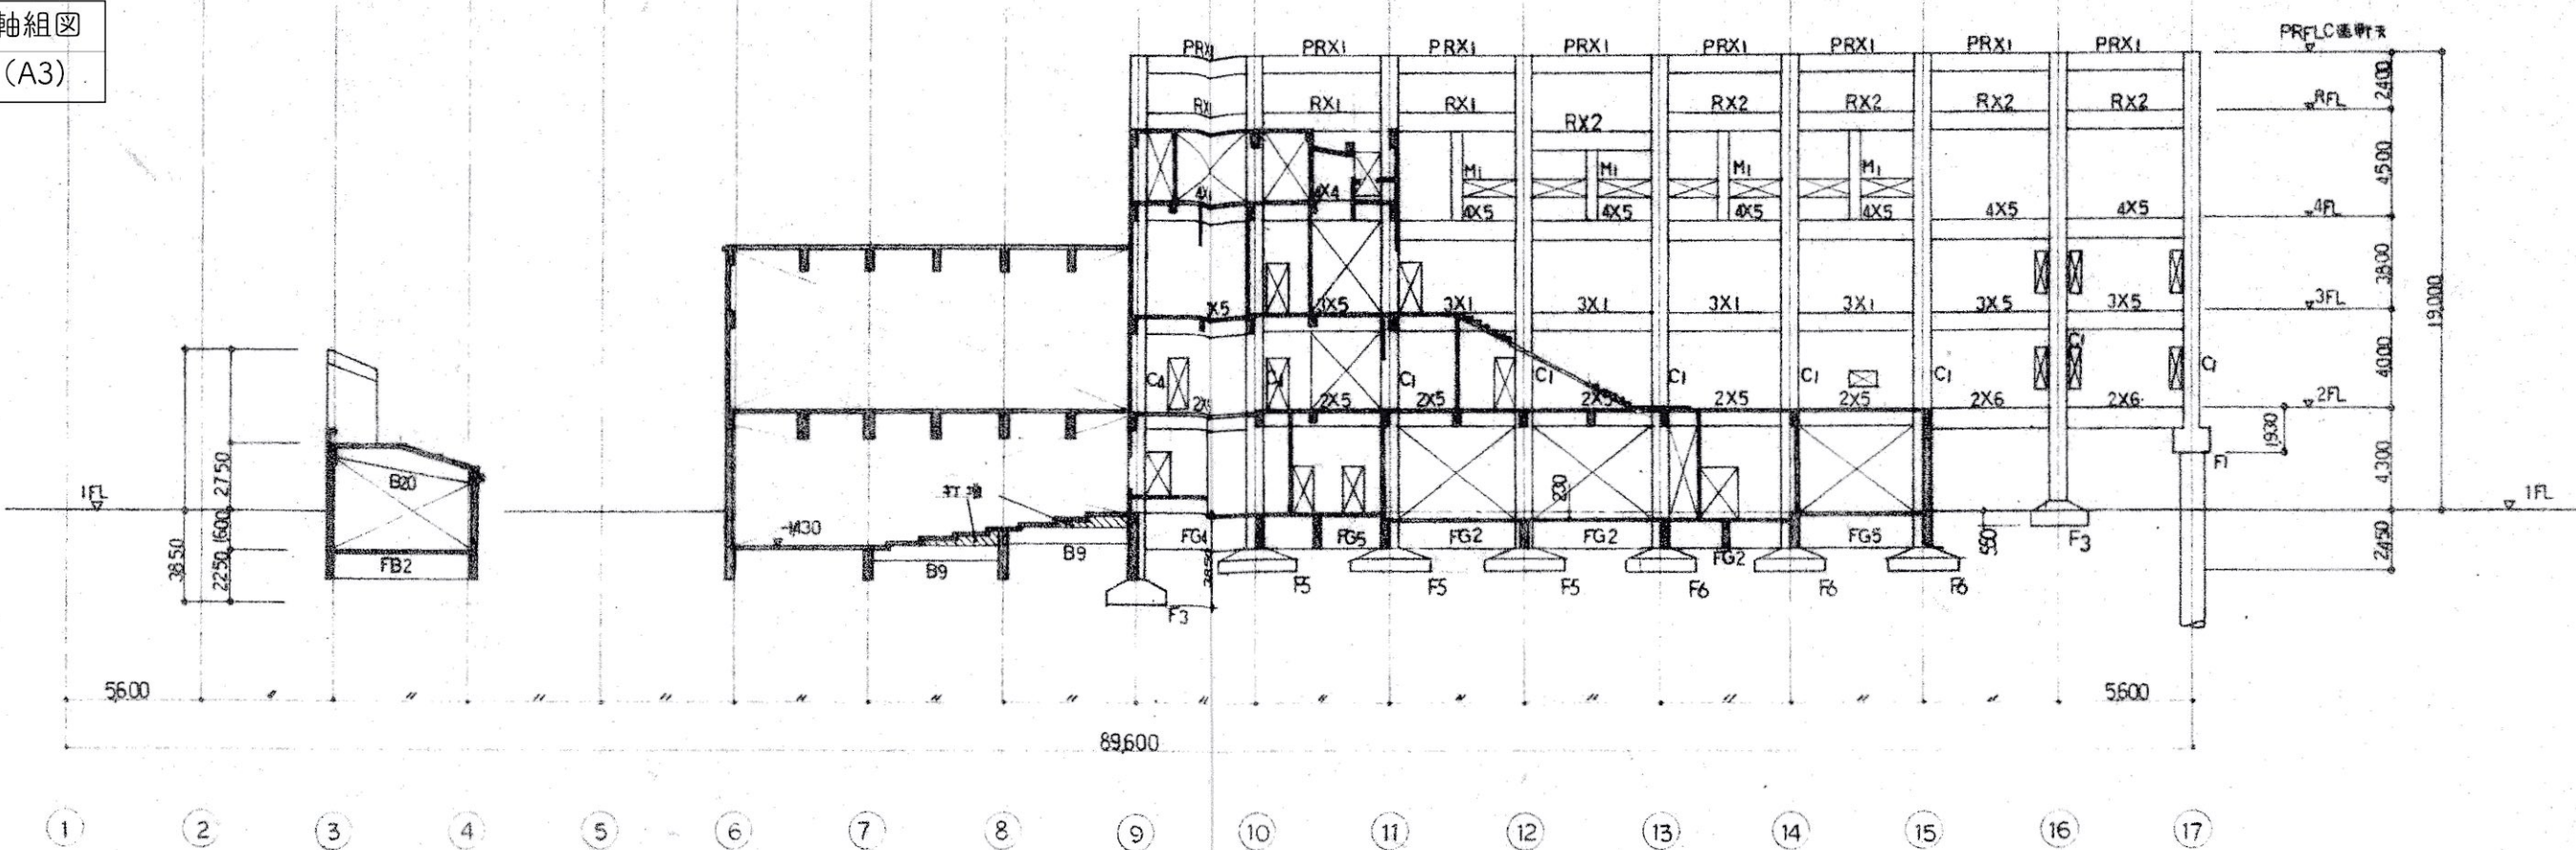


C通軸組図

昭和58年竣工図による参考図

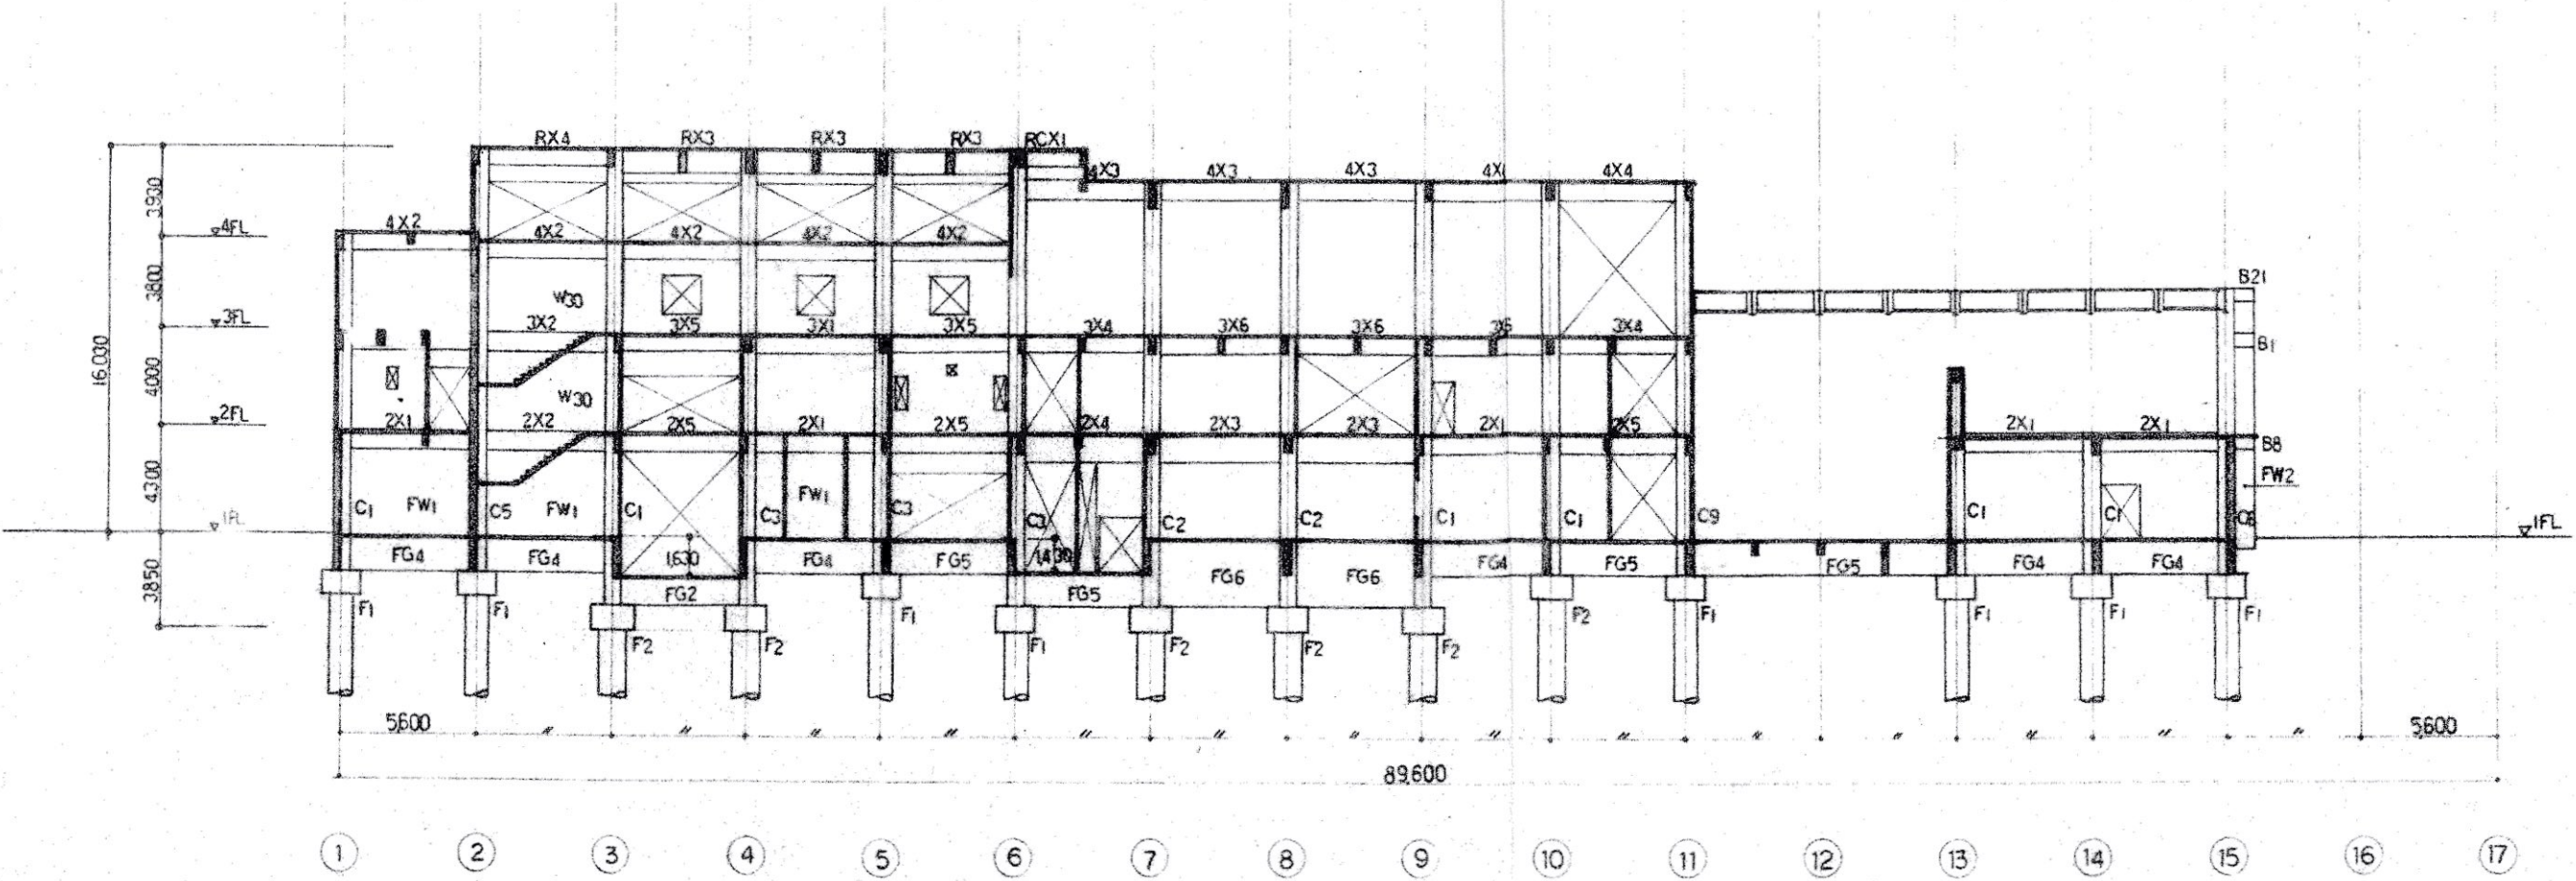


E通軸組図

図面名	本館棟2・6・9・11通軸組図
縮 尺	S=1:300 (A3)

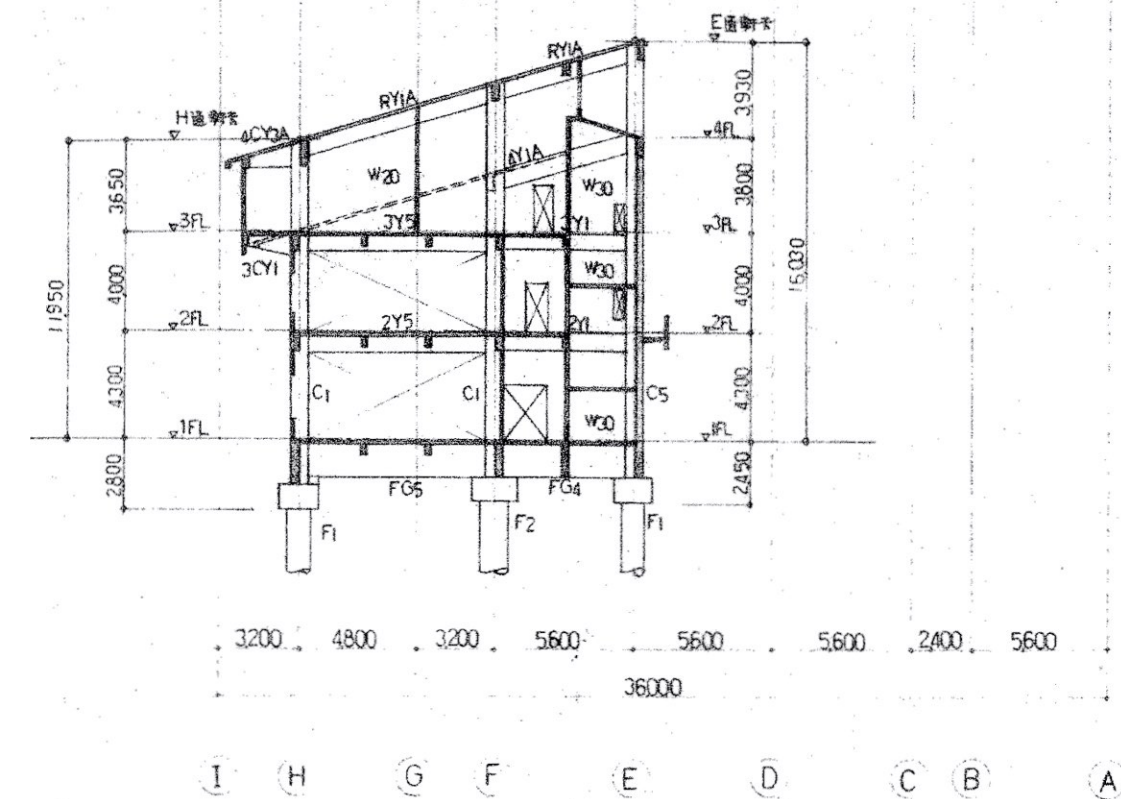


2通り軸組図

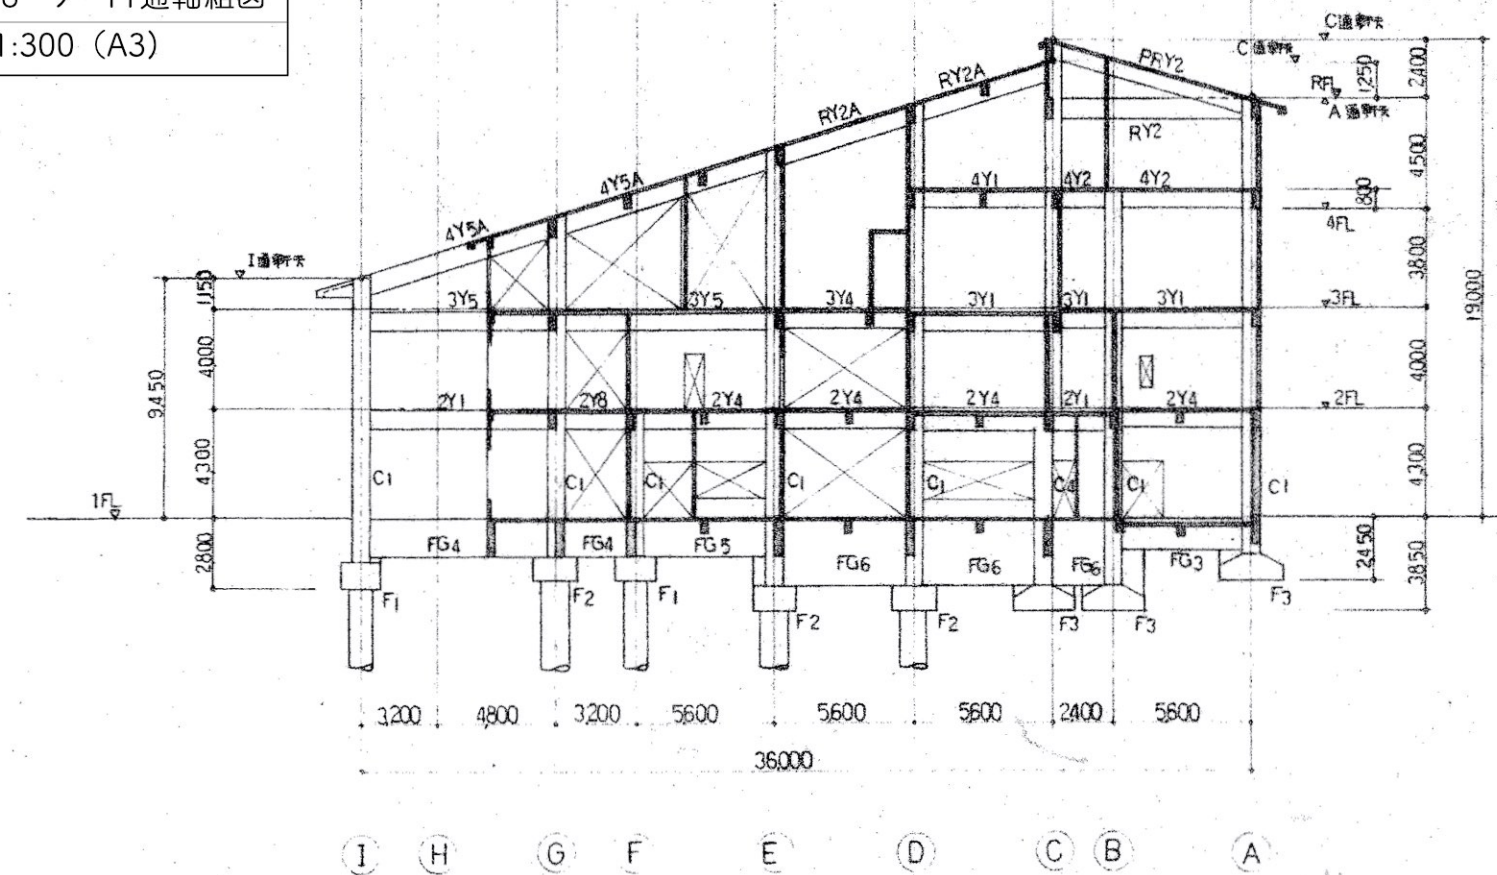


9通り軸組図

昭和58年竣工図による参考図

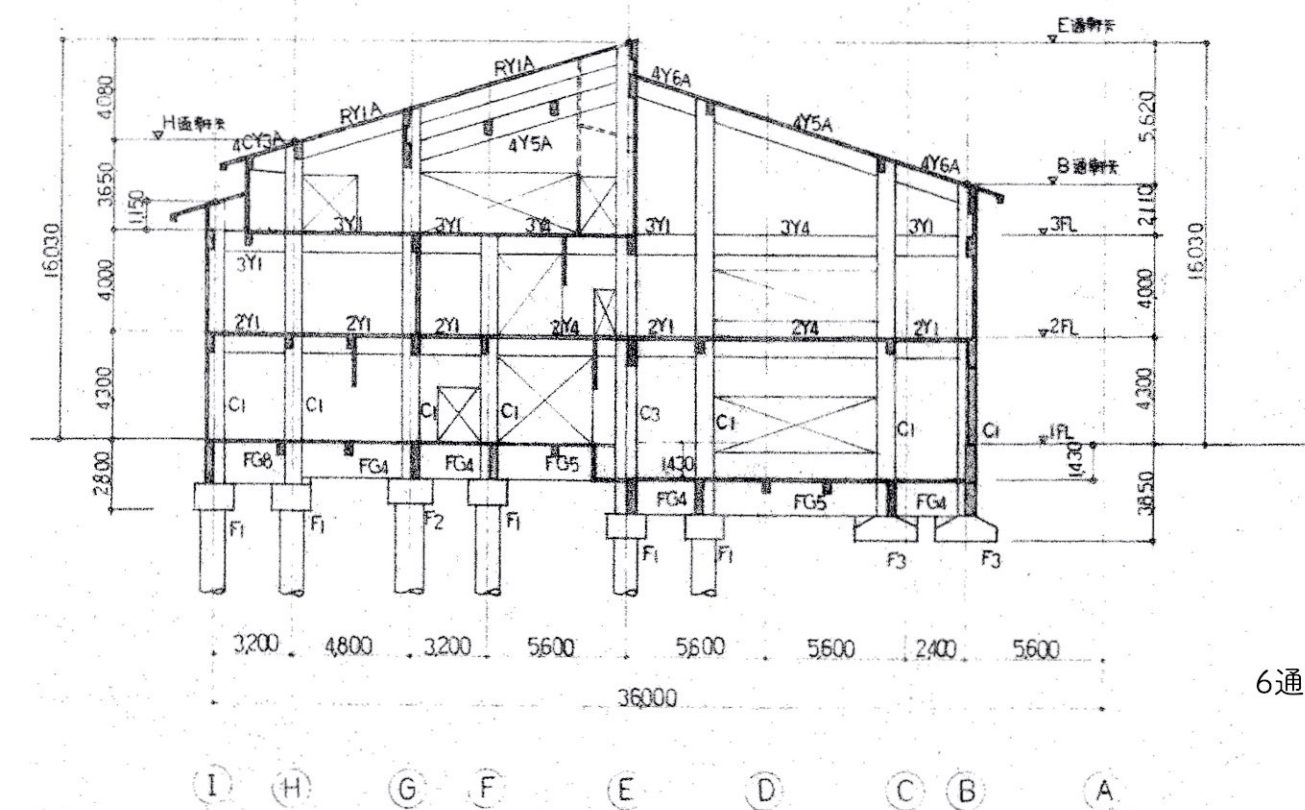

6通り軸組図

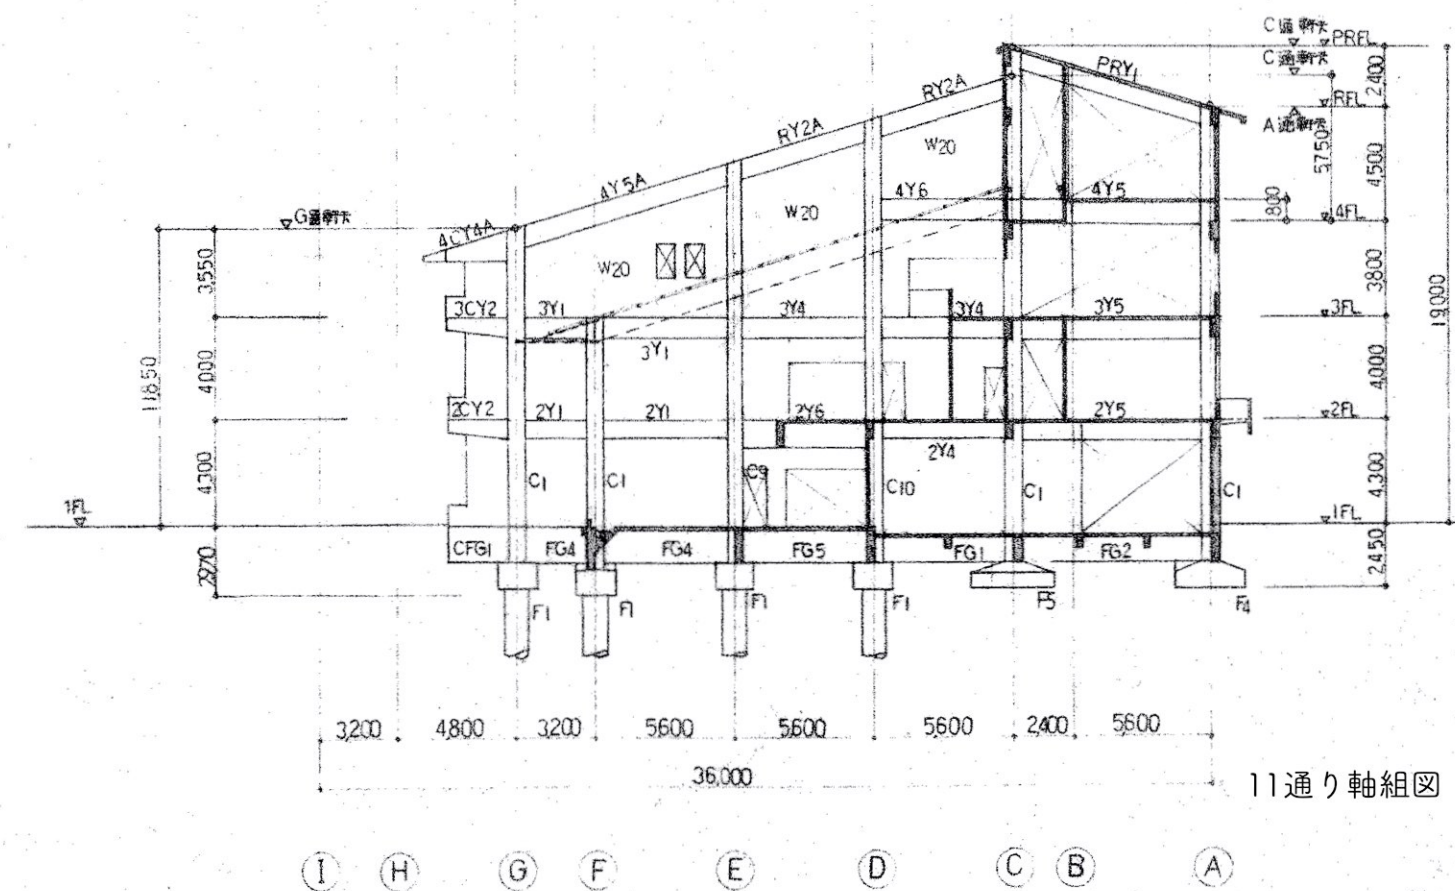

11通り軸組図