


竣工図

- 1 接地抵抗は必ずしも又方周所に配線すること
 - 2 配電盤内部に絶縁シート 500x500x6mm を敷くこと
 - 3 4-7-1項は110V入用型とし、定価品はL1D型1級とする
 - 4 支分盤の扉は耐火型に限る
 - 5 停電時、消火栓の放水機が動作時、MGIが動作しないようにする
 - 6 予備品として下記のものを納入すること

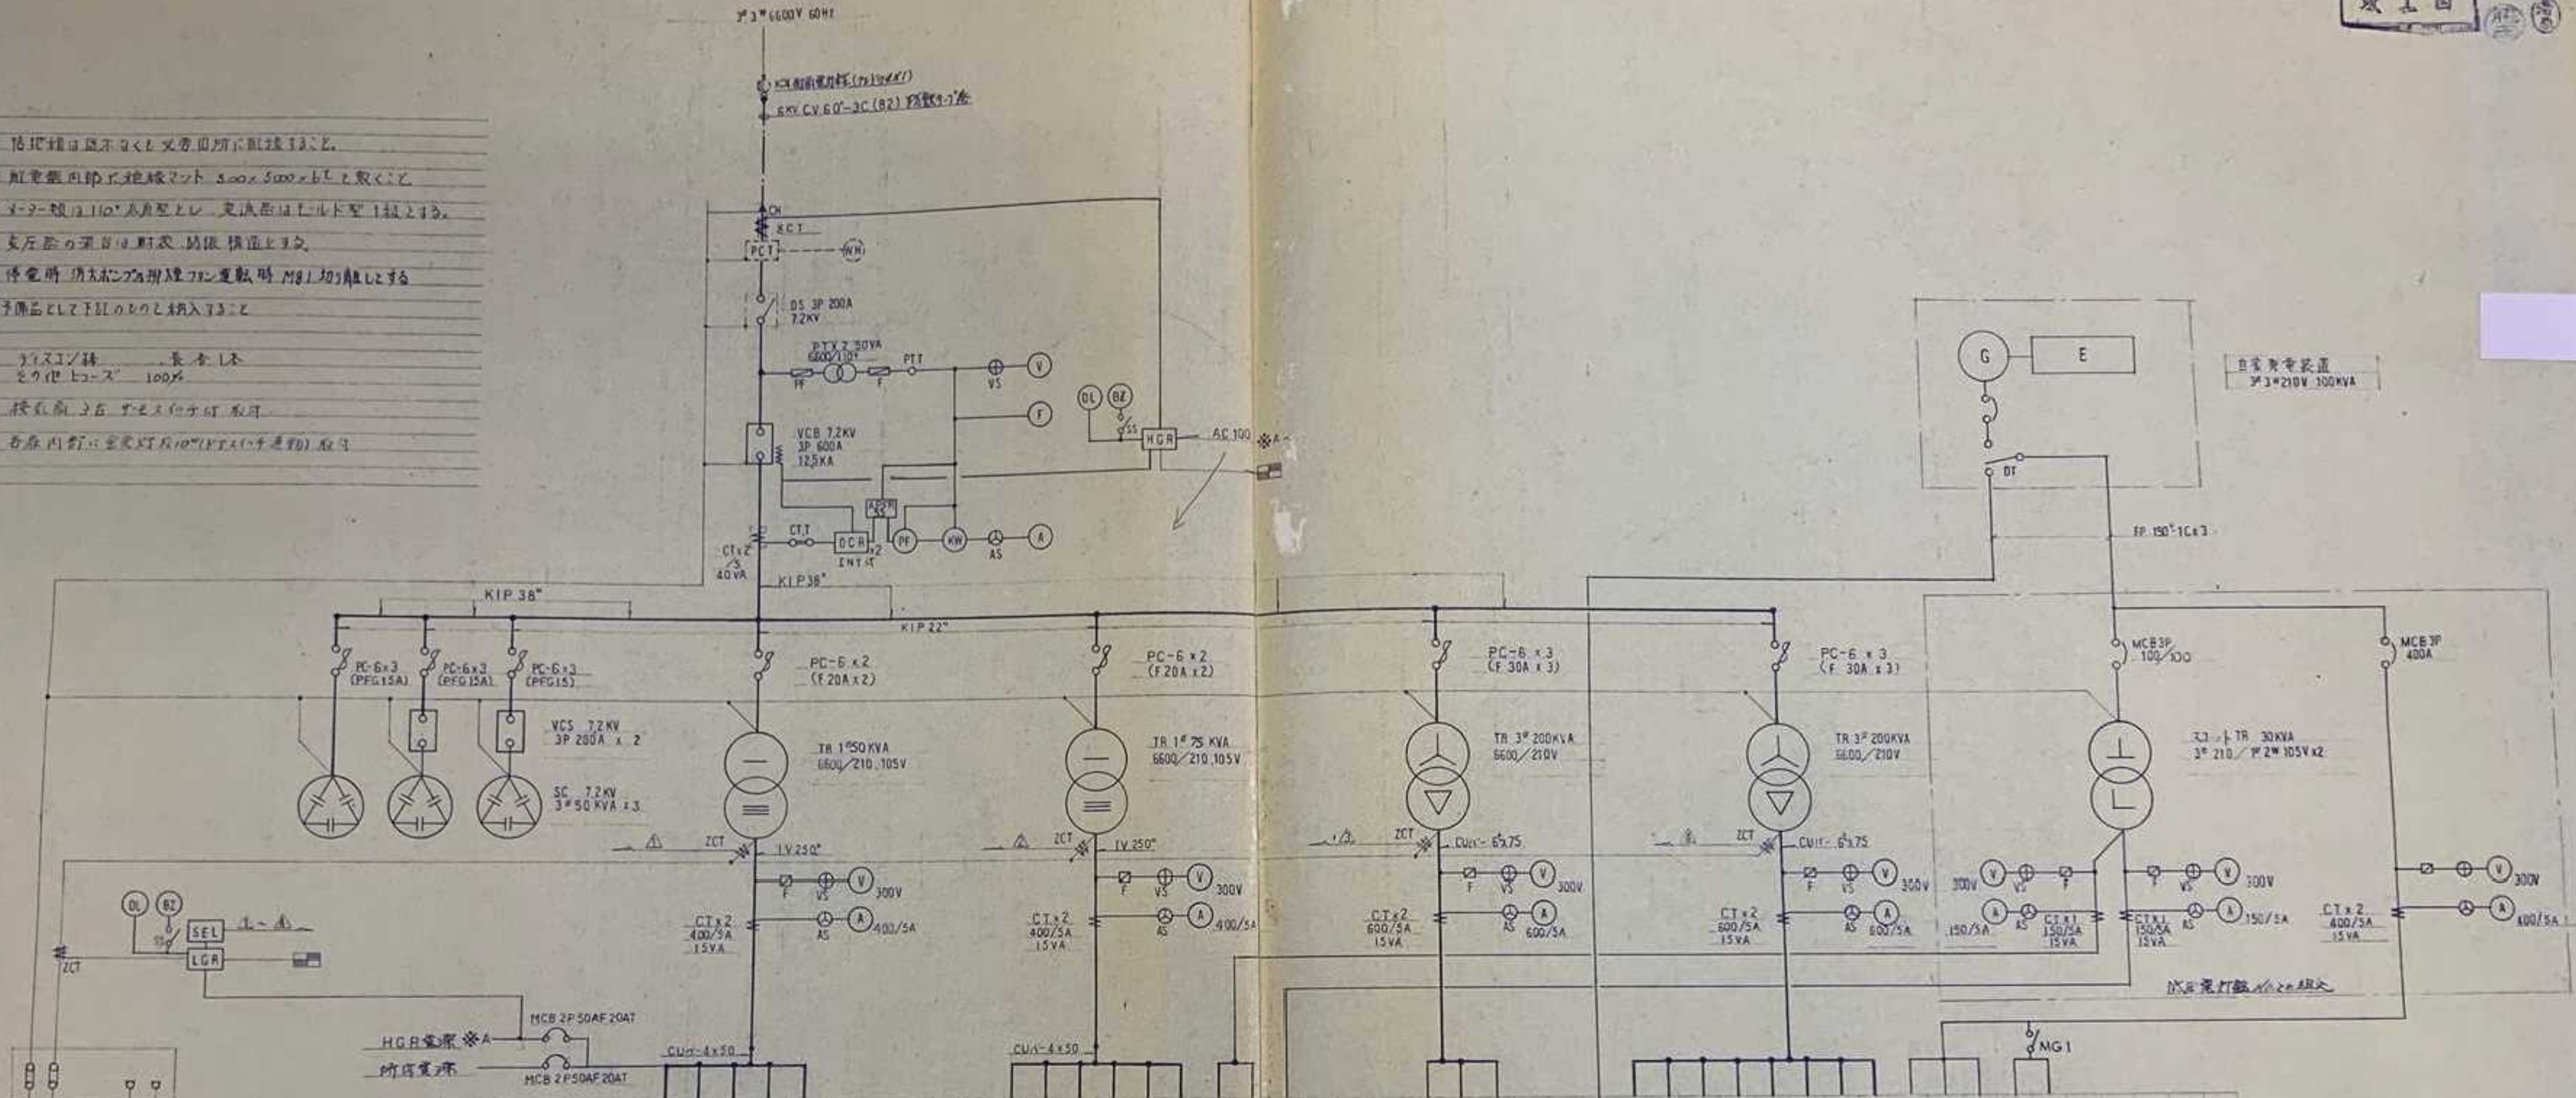

回路番号	負荷名称	負荷容量配線	配線用遮断器
L1	L-1A L-2A	35.2	MCB3P225AF150AT
L2	L-3A L-4A	25.2	"
L3	L-5A	26.9	"
L4	L-1B L-2B	39.3	MCB3P225AF150AT
L5	L-1C L-1D L-2C	36.5	"
L6	L-3B L-7B	34.9	"
L7	予備	5.7	MCB2P50AF10AT
L8	L-1E (附基機)	7.2	MCB3P50AF50AT
L9	予備	5.2	MCB2P100AF75AT
L10	L-1A L-1B	7.1	"
L11	L-1C L-1D	10.0	MCB3P225AF150AT
L12	L-1E L-1F	10.0	MCB3P225AF150AT
P1	M-R-1	5.9	MCB3P400AF400AT
P2	M-1	5.9	"
P3	M-2	66.6	"
P4	M-3	19.2	MCB3P400AF400AT
P5	M-4	14.0	MCB3P225AF150AT
P6	M-5	20.7	"
P7	M-6	20.0	"
P8	M-7	59.0	MCB3P400AF400AT
P9	M-8	25.0	MCB3P225AF150AT
P10	M-9	22.5	"
P11	予備	11.0	MCB3P100AF75AT
P12	消火栓放水機	4.6	MCB3P100AF75AT
P13	M-10	3.7	MCB2P50AF10AT
P14	M-11	3.8	MCB2P50AF10AT
P15	M-12	3.8	MCB2P50AF10AT


低圧電灯盤 N01

低圧電灯盤 N02


低圧動力盤 N01

低圧動力盤 N02

竣工図

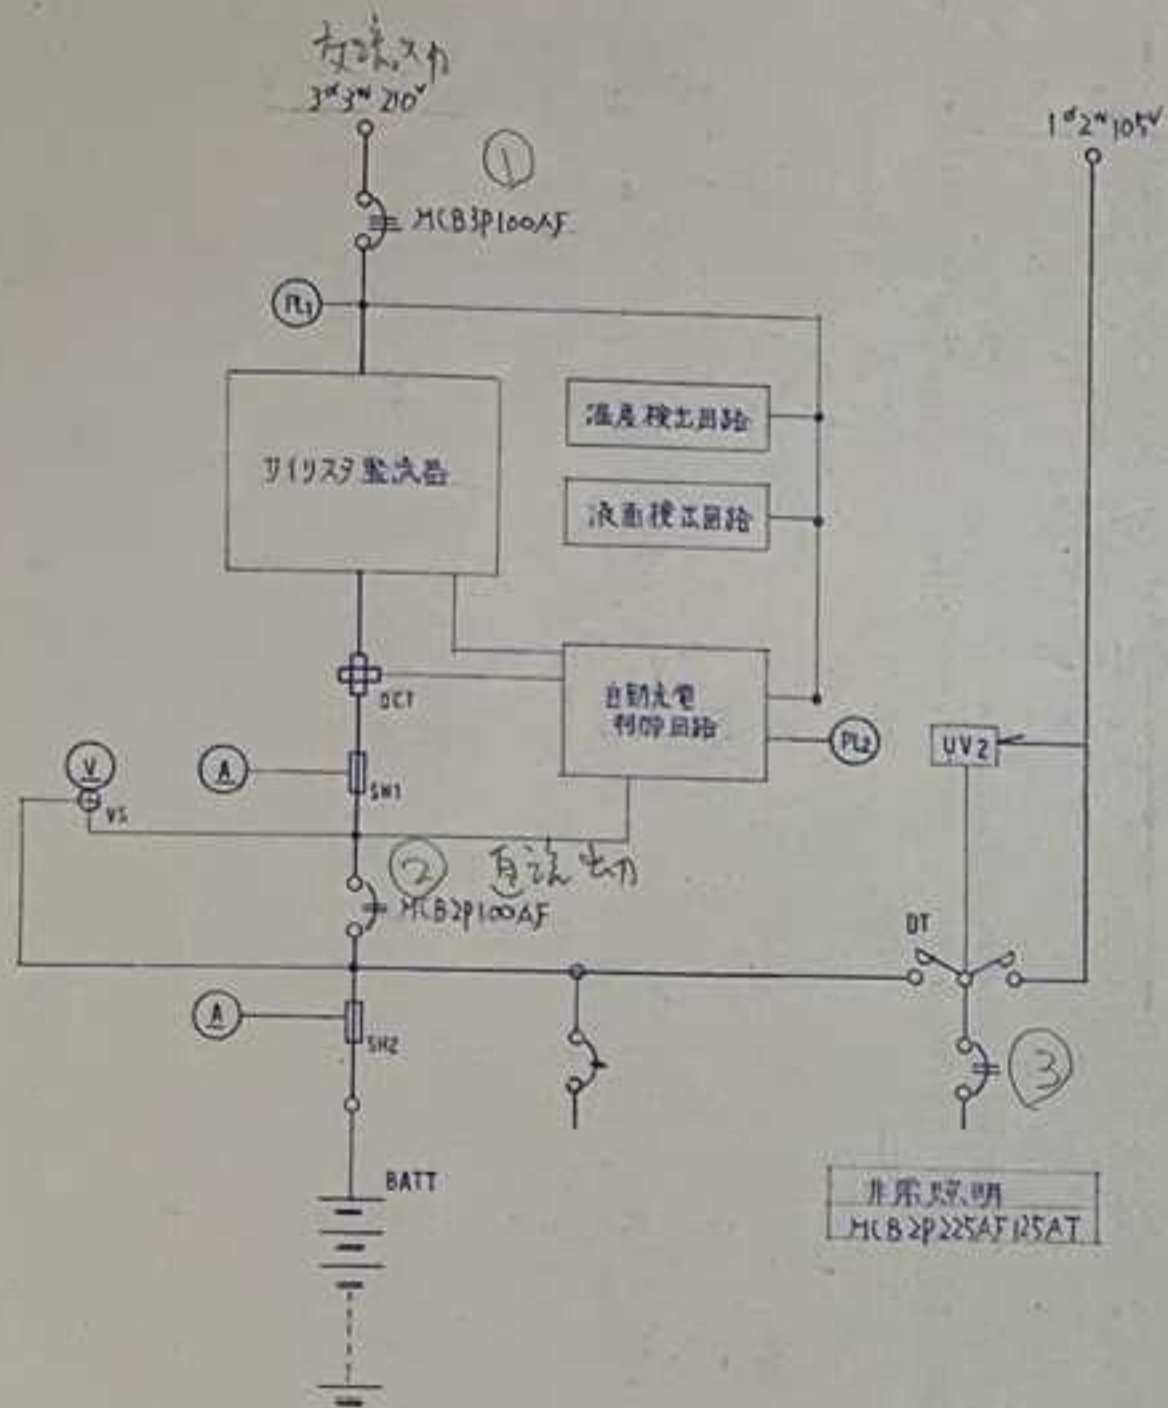

直流電源装置単機接続線図

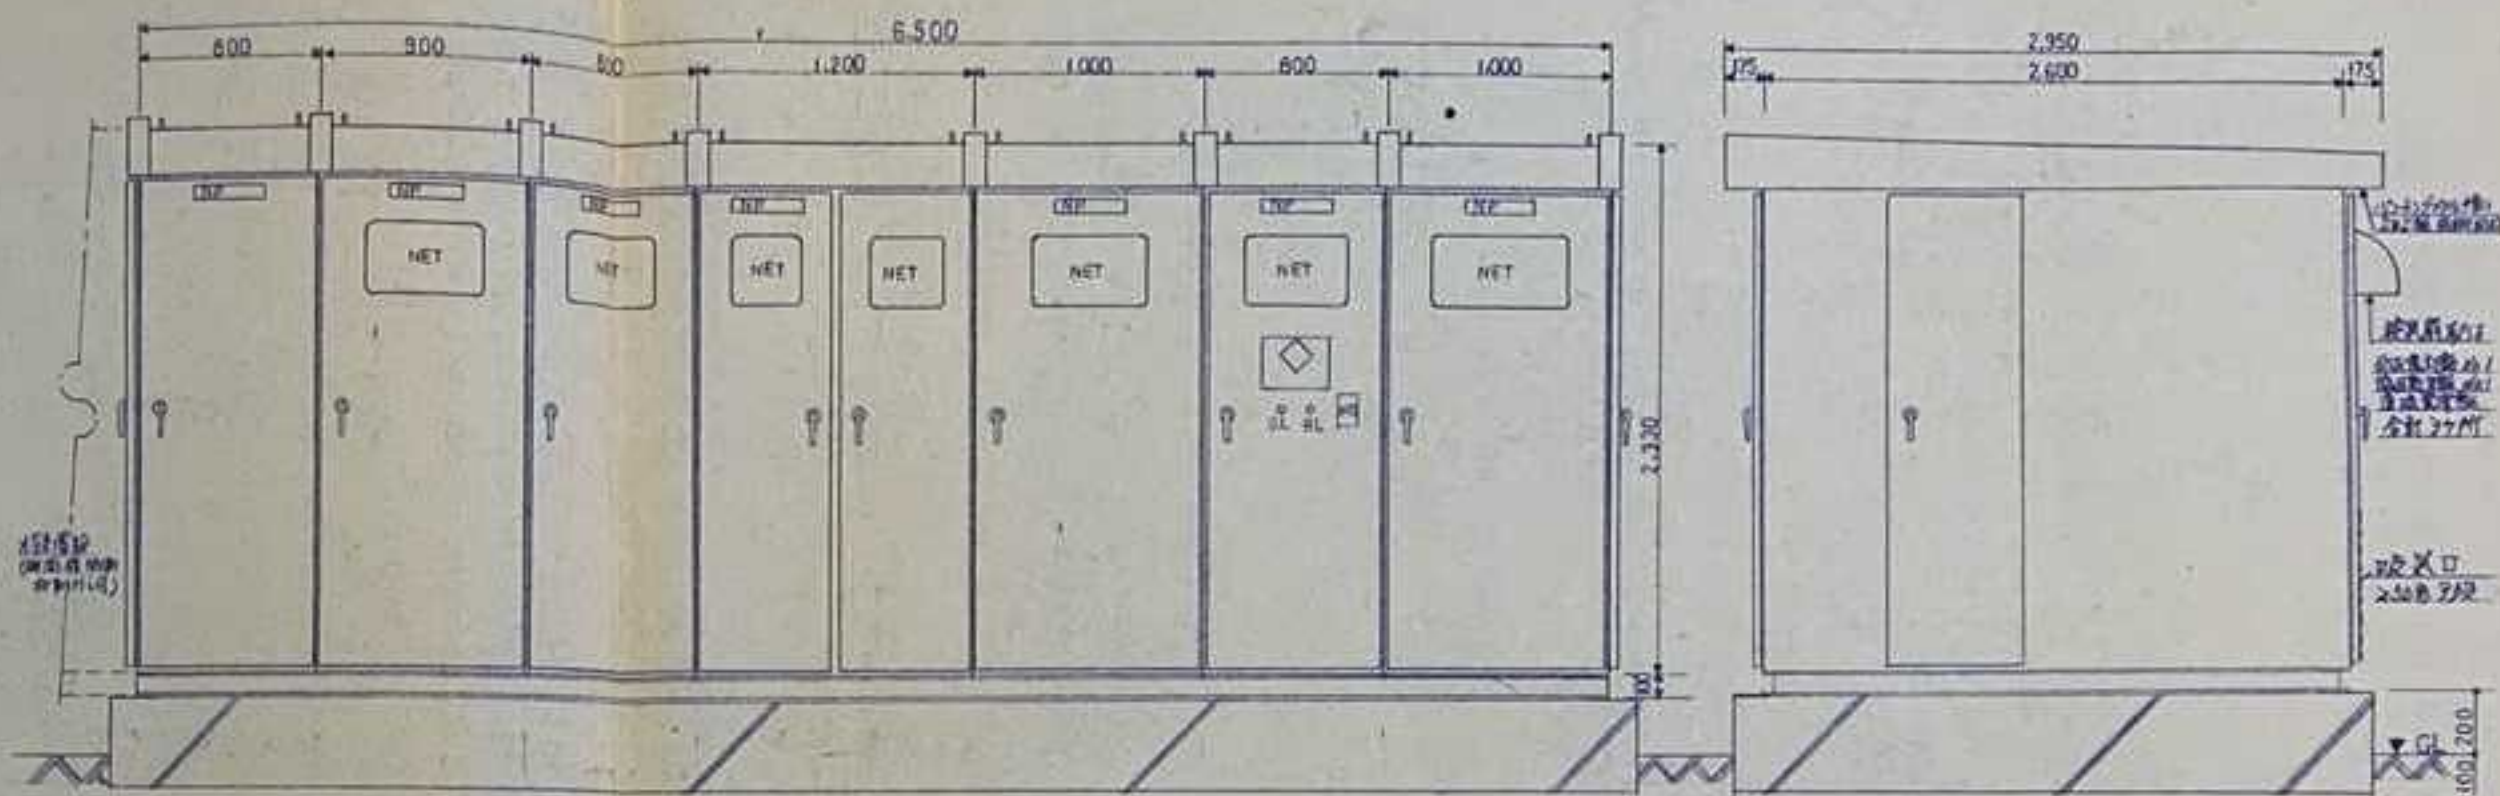

ワンシヤ一組 検電装置 No.2 検電装置 No.1 検電装置 No.2 検電装置 No.1 高圧受電盤 直流電源装置

キュービクル 変図

箱 : SS2-3T
扉 : SS2-3T
扉枠 : SS1-6T
仕様書 : 直流電源装置仕様書
基礎寸法 : C 50X100X51

直流電源装置仕様

1. 自動電圧装置用サイリスタ式整流器 (50A)

- 1) 交流入力 3 ϕ 200V 60Hz
- 2) 直流出力 自動電圧方式 浮動 105~125V 均等 117~135V
手動調整式 90~140V
- 3) 整流方式 3 ϕ 全波
- 4) 充電方式 自動電圧充電
- 5) 最大充電電流 定格電流の120%以内
- 6) 冷却方式 自然又は強制冷却
- 7) 周囲温度 標準 40℃以下
- 8) 充電効率 10分以内


2. 蓄電池

- 1) 形式 高率放電用鉛蓄電池 (セル型) H5-E
- 2) 全容量型
- 3) 定格容量 H5-E型 120Ah (セル)

1. 本装置は建築基準法及び消防法令に適合したものである。


平線結線図

2001年改修
100kVA → 260kVA

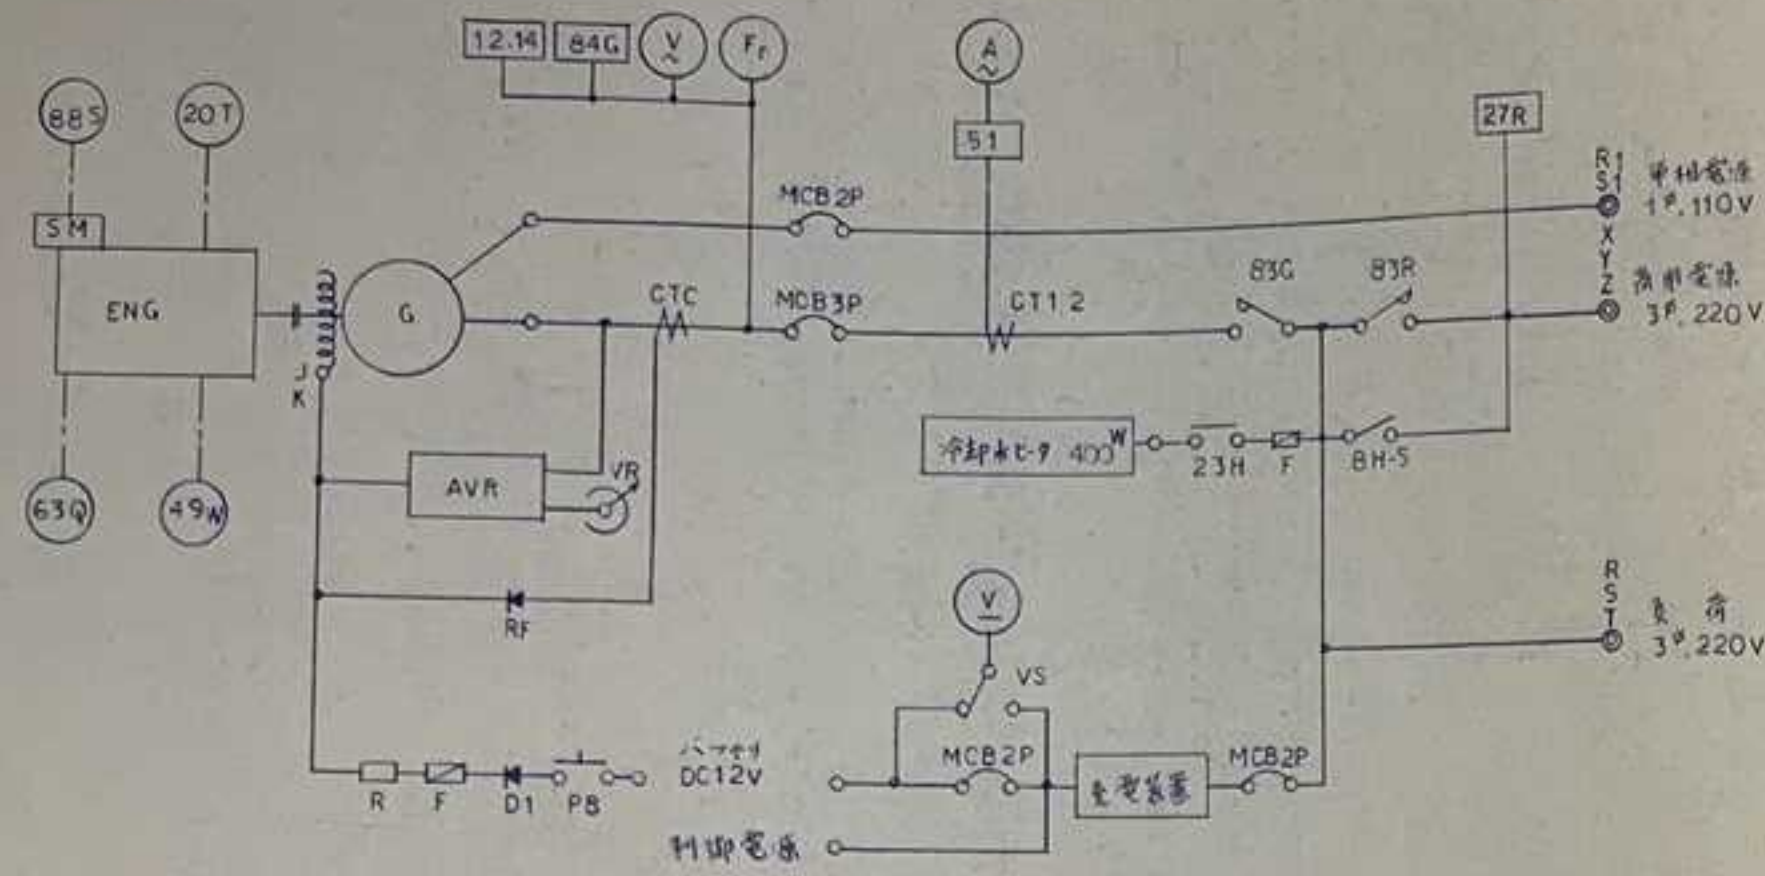

100kVA → 260kVA 仕様変更

竣工図

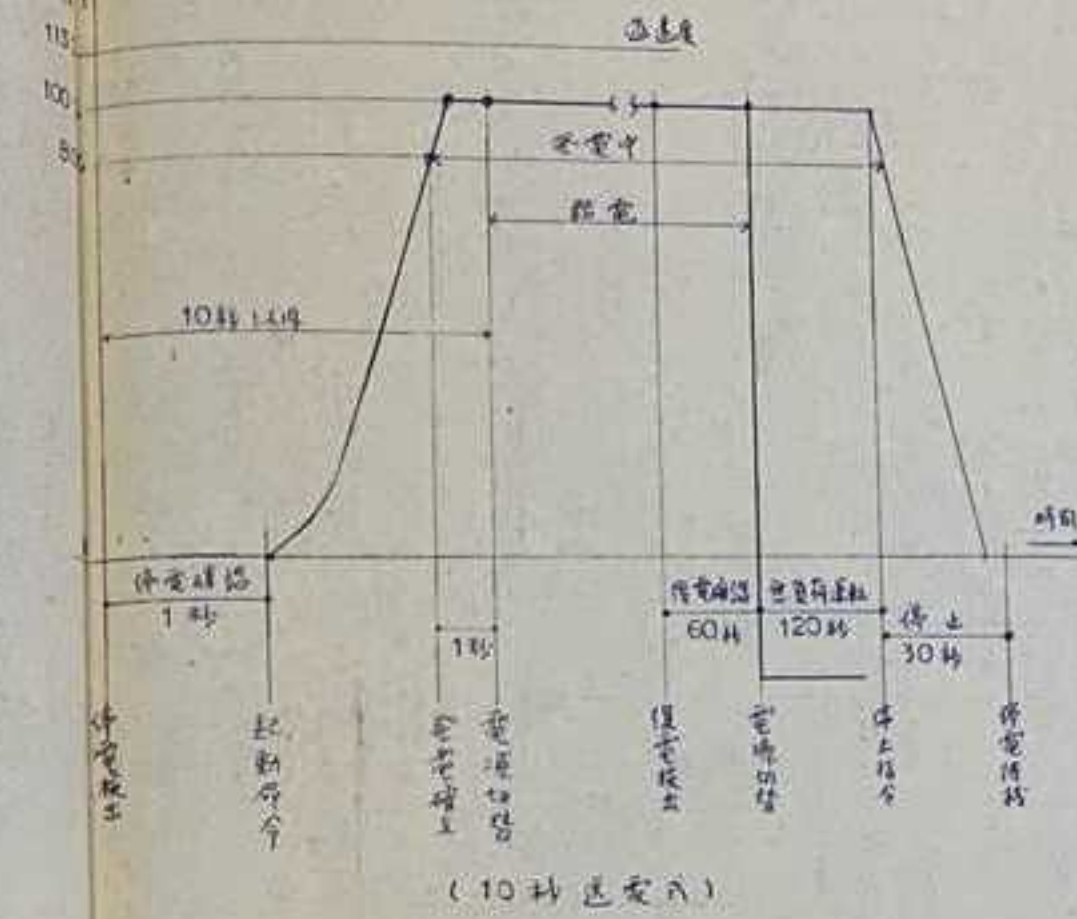


主要目録

交流容量	100 kVA
電圧	220 V
電流	262.4 A
相数	3φ, 3W
周波数	60 Hz
回転数	3600 rpm
励磁機	静励磁機
効率	80% (送電)
単相電圧	1φ, 110V, 6kW

冷却方式	強制冷却
出力	128 PS
回転数	3000 rpm
シリンダ数	6
径×行程	95×110 mm
冷却容量	75 l
燃料タンク容量	150 l
使用燃料	軽油 JIS 2号
運転時間	27 Hr
バッテリー容量	150 AH


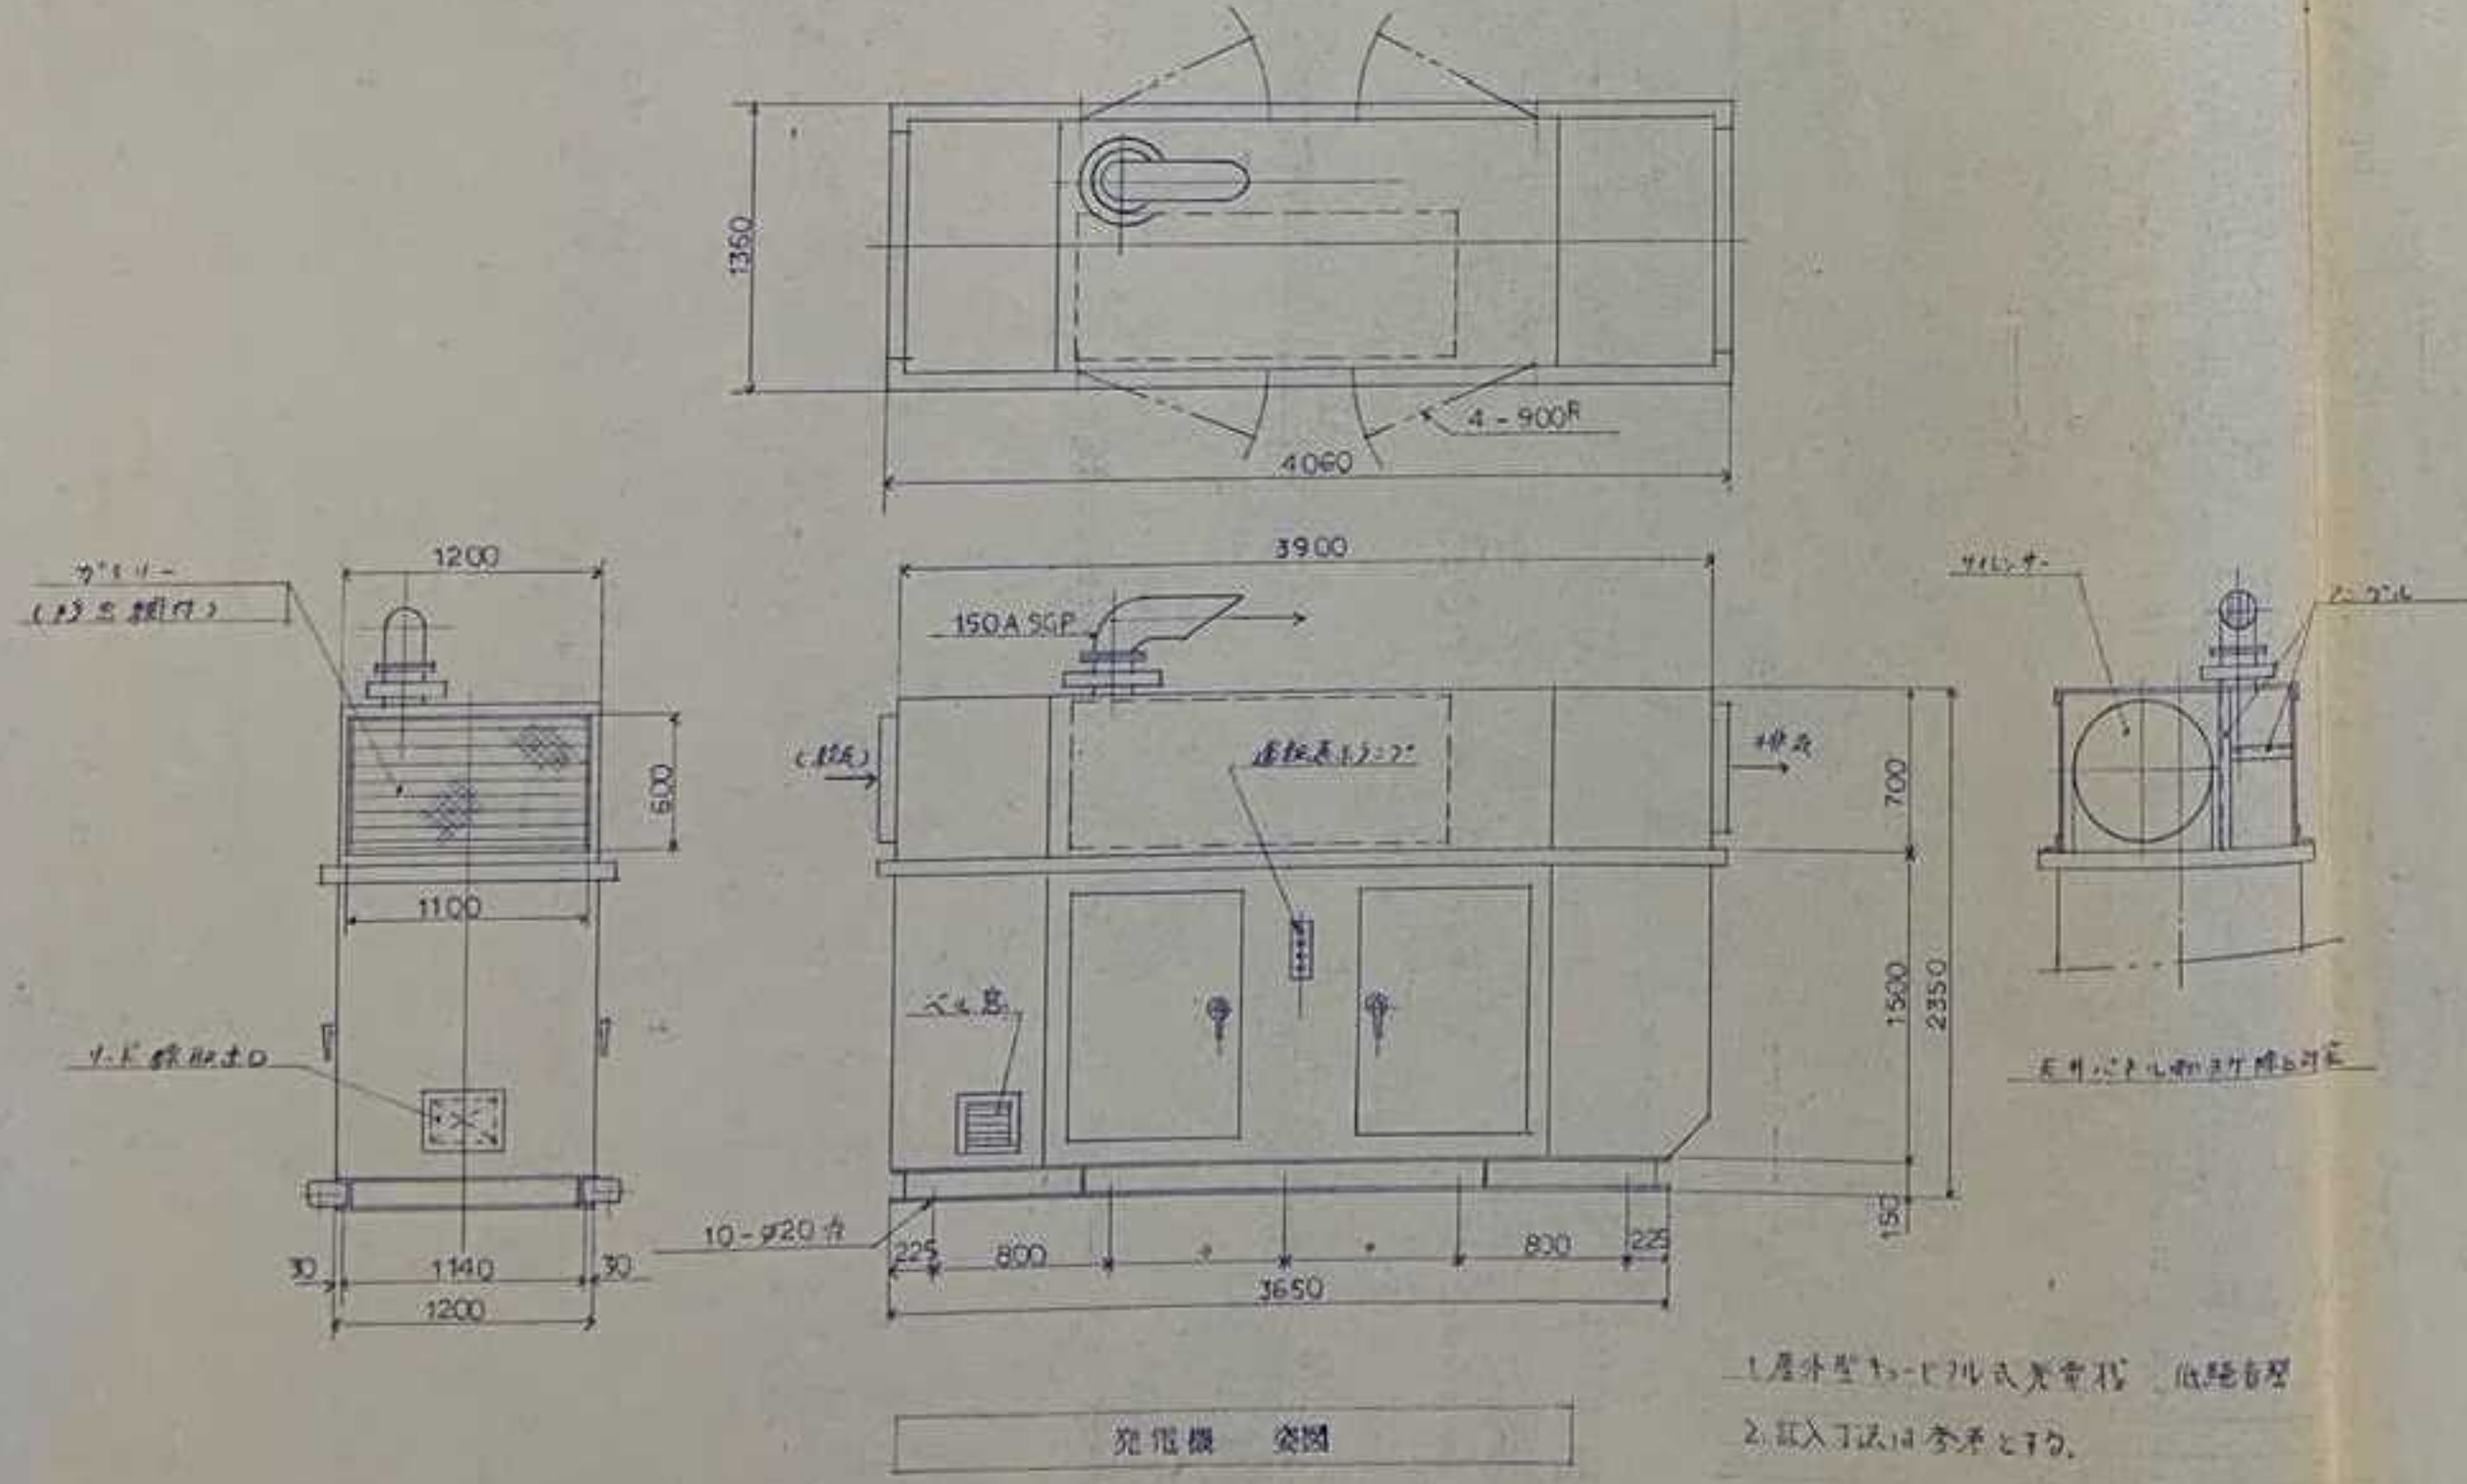


改修

1. 屋外型 2. 送電時

竣工図

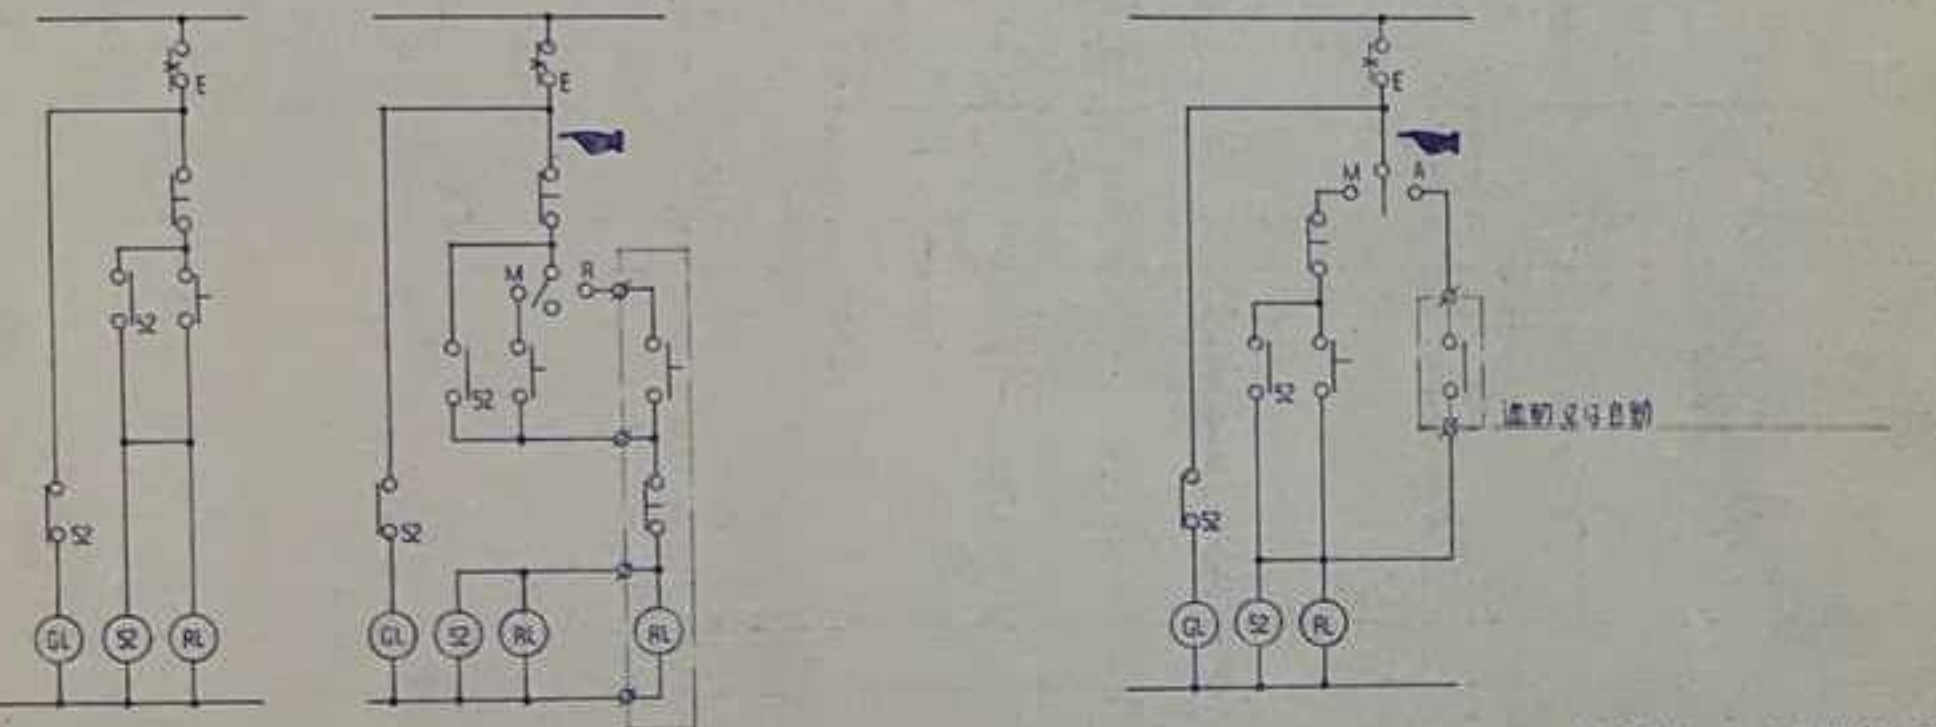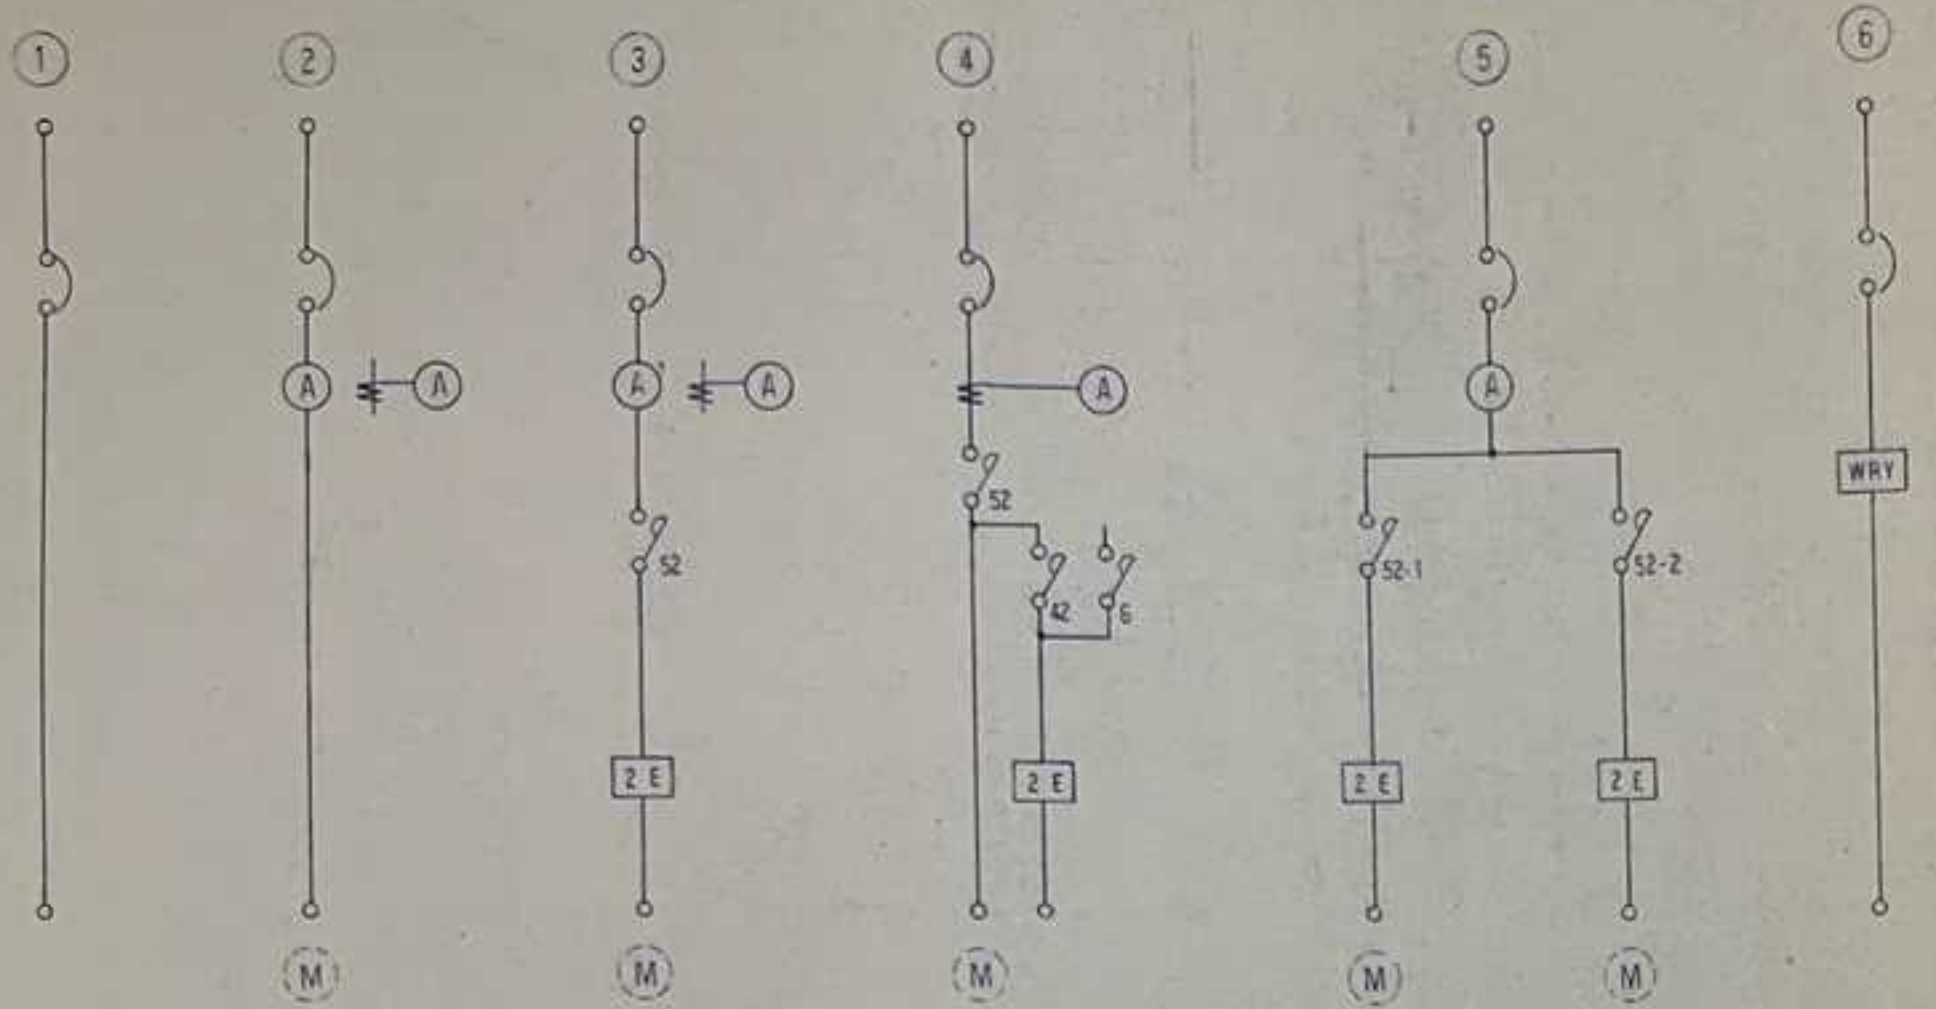

A 展開図 B 展開図 C 展開図


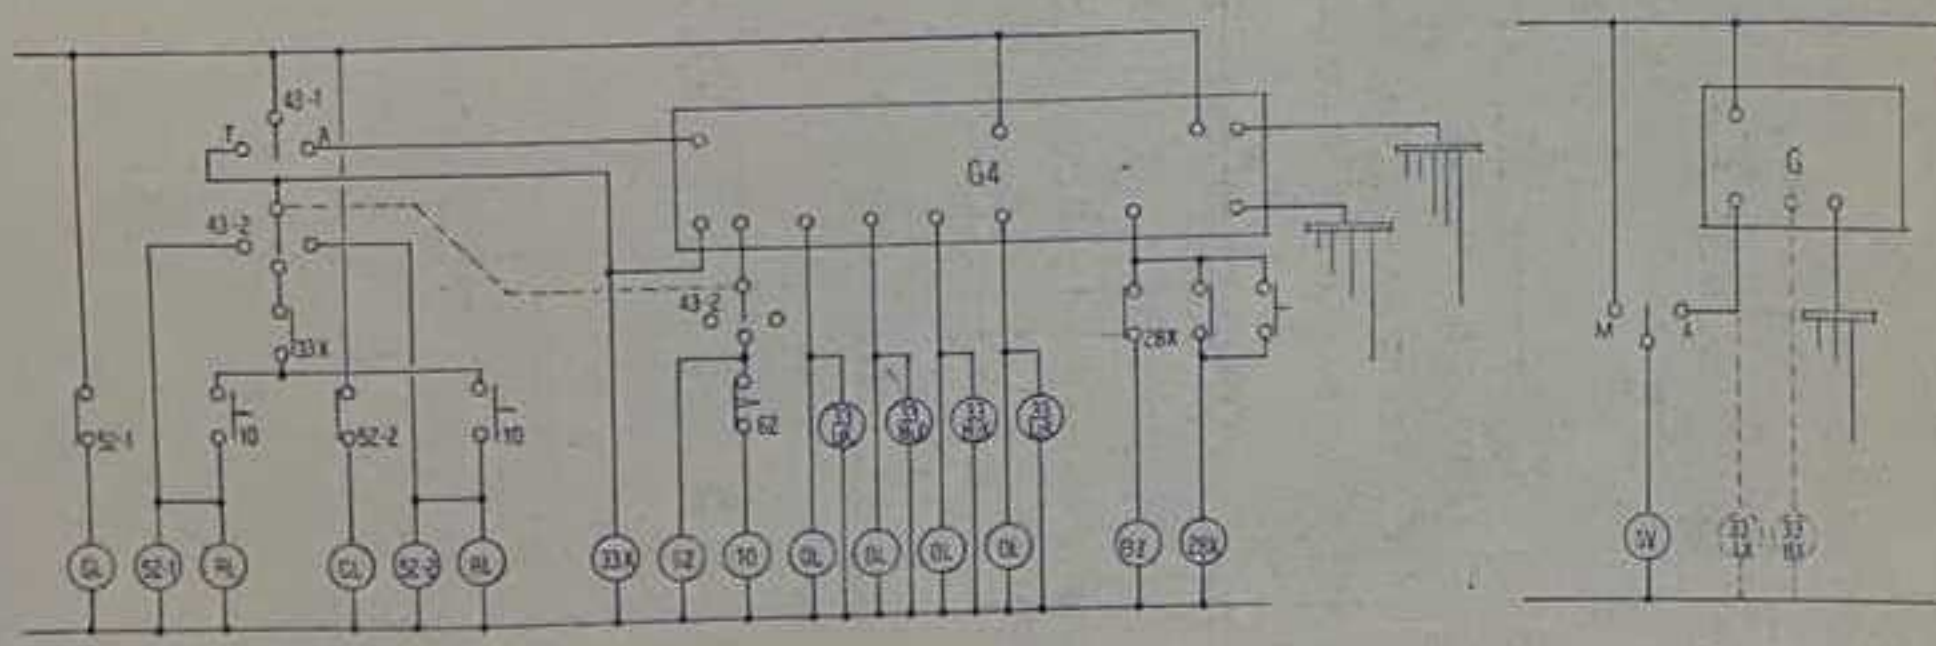


D 展開図 E 展開図

*電圧計 CTは20A以上取付可

*インターロックあり場合は K127-B-07 接点と挿入すること。
*Y-A起動の場合は 52-1 52-2 を付加すること。

*SVはM-A型のアンプ回路に付し、M-R型はM-R型の消火栓水ポンプ回路に適用する。

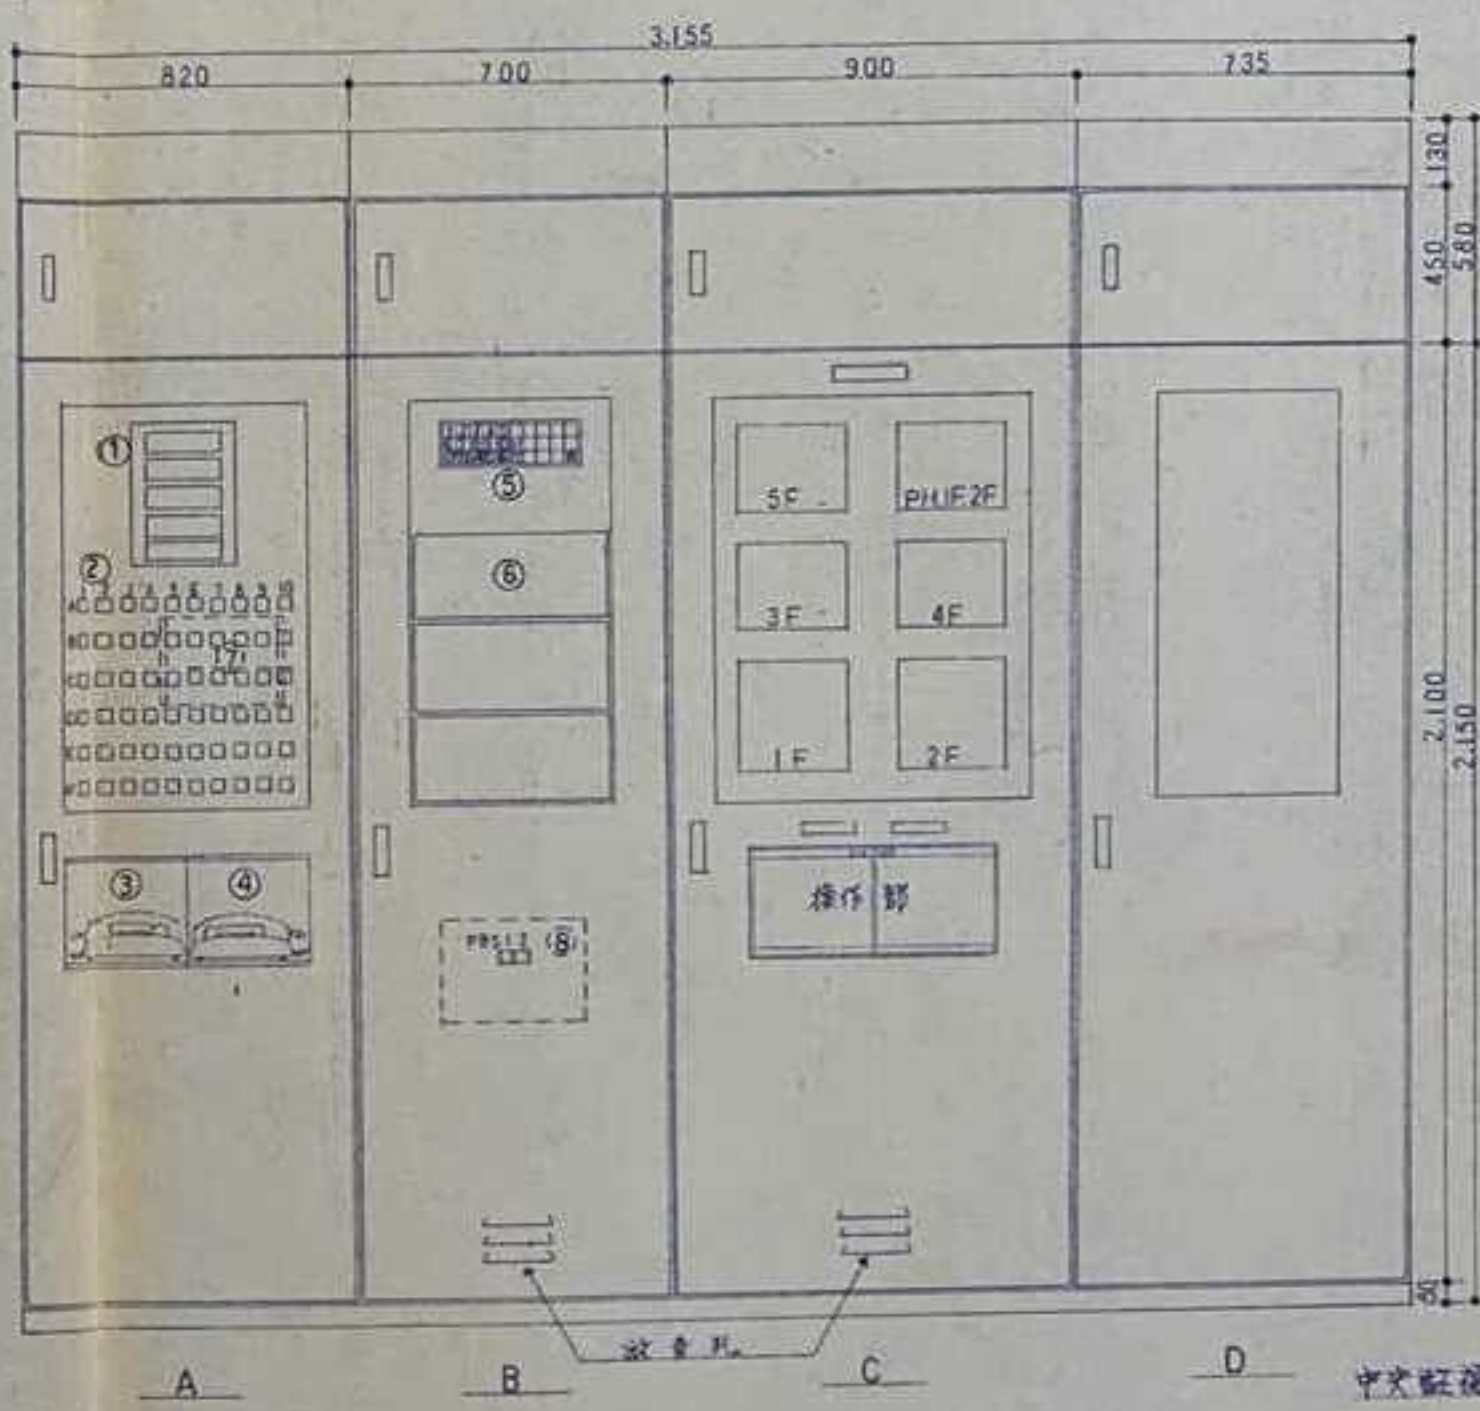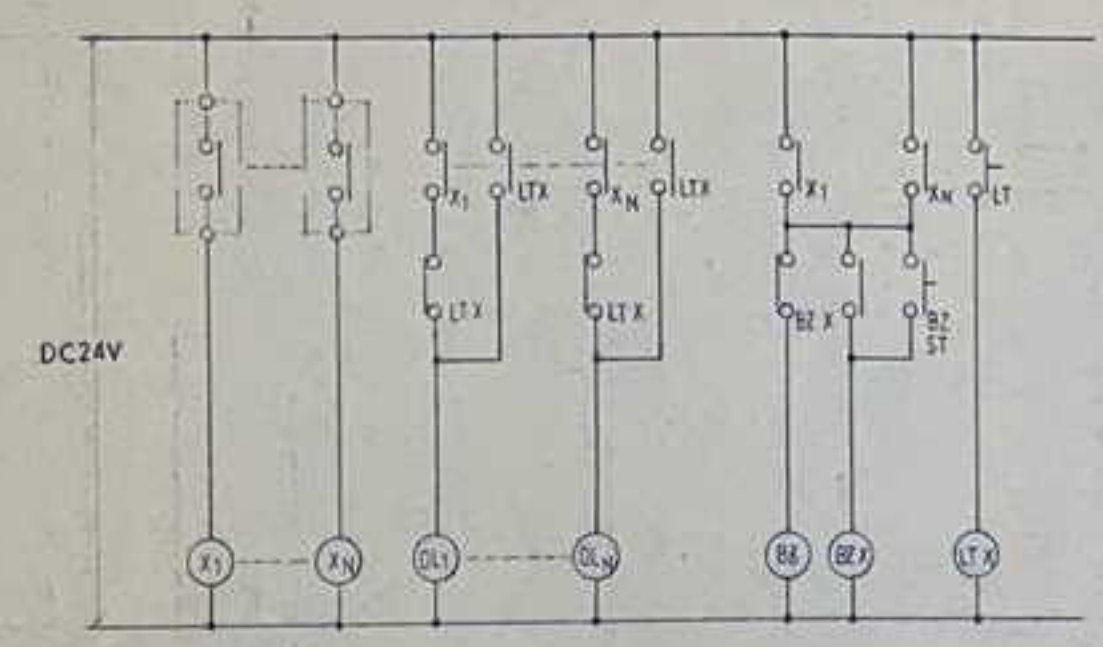

A B C D 正面図 側面図

電報型 ⑤

型番表		

No	名称	備考
⑤	消火栓水送電機	1/E
⑥	消火栓水送電機	1/E
⑦	消火栓水送電機	1/E
⑧	消火栓水送電機	1/E

動力操作盤 ⑥ SAVIG E.C

装置番号	装置名称	備考
AHU-1	送風機送電機(17F)	M-1
-2	"	M-2A
-3	"	M-3
-5	"	M-5
-6	"	M-2B
-7	"	M-2C
-8	"	M-2B
-9	"	M-2B
P-3	冷温水送電機(一層)	M-R-2
P-4	"(別長)	M-R-2
P-5	"(別長)	M-R-2
P-6	"(別長)	M-R-2
P-7	"(別長)	M-R-2
P-8	"(別長)	M-R-2
P-2A	冷温水送電機	M-R-2
P-2b	"	M-R-2
P-2C	"	M-R-2

1. 対象は現場のAVCとシマン送電機 (指定)とする。
2. X-A-送電機送電機の時手技とする。
1) 目録を伝送
3. 制御本体は上下の2層に設置する。

竣工図


盤名称	電源	主開閉器	回路番号	分岐開閉器	電圧	負荷容量	備考	
L-1A	15*20/105 (L1)	MCB2P225AF150AT	L-1A	①	MCB1P50AF20AT	100V	1290 VA	電灯
				②	"	"	1130	"
				③	"	"	1000	70PF212L1
				④	"	"	600	"
				⑤	"	"	750	"
				⑥	"	"	600	"
				⑦	"	"	600	"
				⑧	"	"	600	"
				⑨	"	"	600	"
				⑩	"	"	600	"
				⑪	"	"	600	"
				⑫	"	"	600	"
				⑬	"	"	950	予備
				⑭	MCB1P50AF20AT	"	750	2L2L
				⑮	"	"	"	予備
				⑯	"	"	100	有線電話機
				⑰	MCB1P50AF20AT	"	100	有線電話機
				⑱	"	"	100	有線電話機
				⑳	"	"	"	予備
				㉑	ELB2P50AF20AT	"	1200	電灯
				㉒	"	"	789	1721 PAC-1
				㉓	"	"	"	予備
㉔	MCB2P50AF20AT	200V	2160	電灯 (建設路)				
㉕	"	"	2520	(建設路)				
㉖	"	"	"	予備				
㉗	ELB2P50AF20AT	100V	540	電灯				
㉘	MCB2P50AF20AT	"	750	"				
㉙	"	"	150	有線電話機				
㉚	"	"	150	有線電話機				
㉛	"	"	150	有線電話機				
㉜	"	"	150	有線電話機				
L-1B	15*20/105 (L1)	MCB2P225AF150AT	L-1B	①	MCB1P50AF20AT	100V	900 VA	電灯
				②	"	"	1000	"
				③	"	"	1100	"
				④	"	"	170	"
				⑤	"	"	1800	2L2
				⑥	"	"	150	2L2L
				⑦	"	"	100	"
				⑧	"	"	450	"
				⑨	"	"	450	"
				⑩	"	"	"	予備
				⑪	MCB1P50AF20AT	"	950	2L2L
				⑫	"	"	1200	電灯
				⑬	"	"	"	予備
				⑭	ELB2P50AF20AT	"	500	電灯
				⑮	"	"	"	予備
				⑯	"	"	"	予備
				⑰	"	"	"	予備
				⑱	"	"	"	予備
				⑳	"	"	"	予備
				㉑	"	"	"	予備

盤名称	電源	主開閉器	回路番号	分岐開閉器	電圧	負荷容量	備考	
L-1B	15*20/105 (L1)	MCB2P225AF150AT	L-1B	①	MCB1P50AF20AT	100V	1100 VA	電灯
				②	"	"	1760	有線電話機
				③	"	"	680	"
				④	"	"	1590	"
				⑤	"	"	"	予備
				⑥	"	"	"	予備
				⑦	"	"	"	予備
				⑧	"	"	"	予備
				⑨	"	"	"	予備
				⑩	"	"	"	予備
L-1C	15*20/105 (L1)	MCB2P225AF150AT	L-1C	①	MCB1P50AF20AT	100V	1350 VA	電灯
				②	"	"	700	"
				③	"	"	600	2L2L
				④	"	"	600	70PF212L1
				⑤	"	"	600	"
				⑥	"	"	600	"
				⑦	"	"	600	"
				⑧	"	"	600	"
				⑨	"	"	600	"
				⑩	"	"	600	"
L-1D	15*20/105 (L1)	MCB2P225AF150AT	L-1D	①	MCB1P50AF20AT	100V	1800 VA	電灯
				②	"	"	1800	"
				③	"	"	2160	"
				④	"	"	3200	"
				⑤	"	"	960	"
				⑥	"	"	100	"
				⑦	"	"	900	"
				⑧	"	"	3000	"
				⑨	"	"	"	予備
				⑩	"	"	"	予備
L-1E	15*20/105 (L1)	MCB2P225AF150AT	L-1E	①	MCB1P50AF20AT	100V	1100 VA	2L2L
				②	"	"	600	70PF212L1
				③	"	"	600	"
				④	"	"	600	"
				⑤	"	"	600	"
				⑥	"	"	600	"
				⑦	"	"	750	"
				⑧	"	"	800	"
				⑨	"	"	"	予備
				⑩	"	"	"	予備

盤名称	電源	主開閉器	回路番号	分岐開閉器	電圧	負荷容量	備考	
L-2A	15*20/105 (L1)	MCB2P225AF150AT	L-2A	①	MCB1P50AF20AT	100V	750 VA	2L2L
				②	"	"	600	70PF212L1
				③	"	"	750	"
				④	"	"	600	"
				⑤	"	"	750	"
				⑥	"	"	600	"
				⑦	"	"	450	"
				⑧	"	"	450	"
				⑨	"	"	600	"
				⑩	"	"	600	"
L-2B	15*20/105 (L1)	MCB2P225AF150AT	L-2B	①	MCB1P50AF20AT	100V	1200 VA	電灯
				②	"	"	1200	"
				③	"	"	1200	"
				④	"	"	1200	"
				⑤	"	"	1200	"
				⑥	"	"	1200	"
				⑦	"	"	1200	"
				⑧	"	"	1200	"
				⑨	"	"	1200	"
				⑩	"	"	1200	"
L-2C	15*20/105 (L1)	MCB2P225AF150AT	L-2C	①	MCB1P50AF20AT	100V	660 VA	電灯
				②	"	"	1570	"
				③	"	"	1550	"
				④	"	"	1100	"
				⑤	"	"	150	"
				⑥	"	"	600	70PF212L1
				⑦	"	"	600	"
				⑧	"	"	750	"
				⑨	"	"	600	"
				⑩	"	"	600	"

竣工図

盤名称	電源	主開閉器	回路番号	分岐開閉器	電圧	負荷容量	備考
L-3A	100V/10A ①	MCB1P225AF/150AT	①	MCB1P50AF20AT	100V	1500 VA	電灯
			②	"	"	1200	"
			③	"	"	600	"
			④	"	"	1375	"
			⑤	"	"	1320	"
			⑥	"	"	1000	2.2L
			⑦	"	"	200	"
			⑧	"	"	200	"
			⑨	"	"	250	"
			⑩	"	"	250	"
			⑪	"	"	x5	予備x5
			⑫	ELB2P50AF20AT	"	500	浄水器
			⑬	"	"	200	浄水器
			⑭	"	"	200	浄水器
			⑮	"	"	1200	浄水器
			⑯	"	"	1200	浄水器

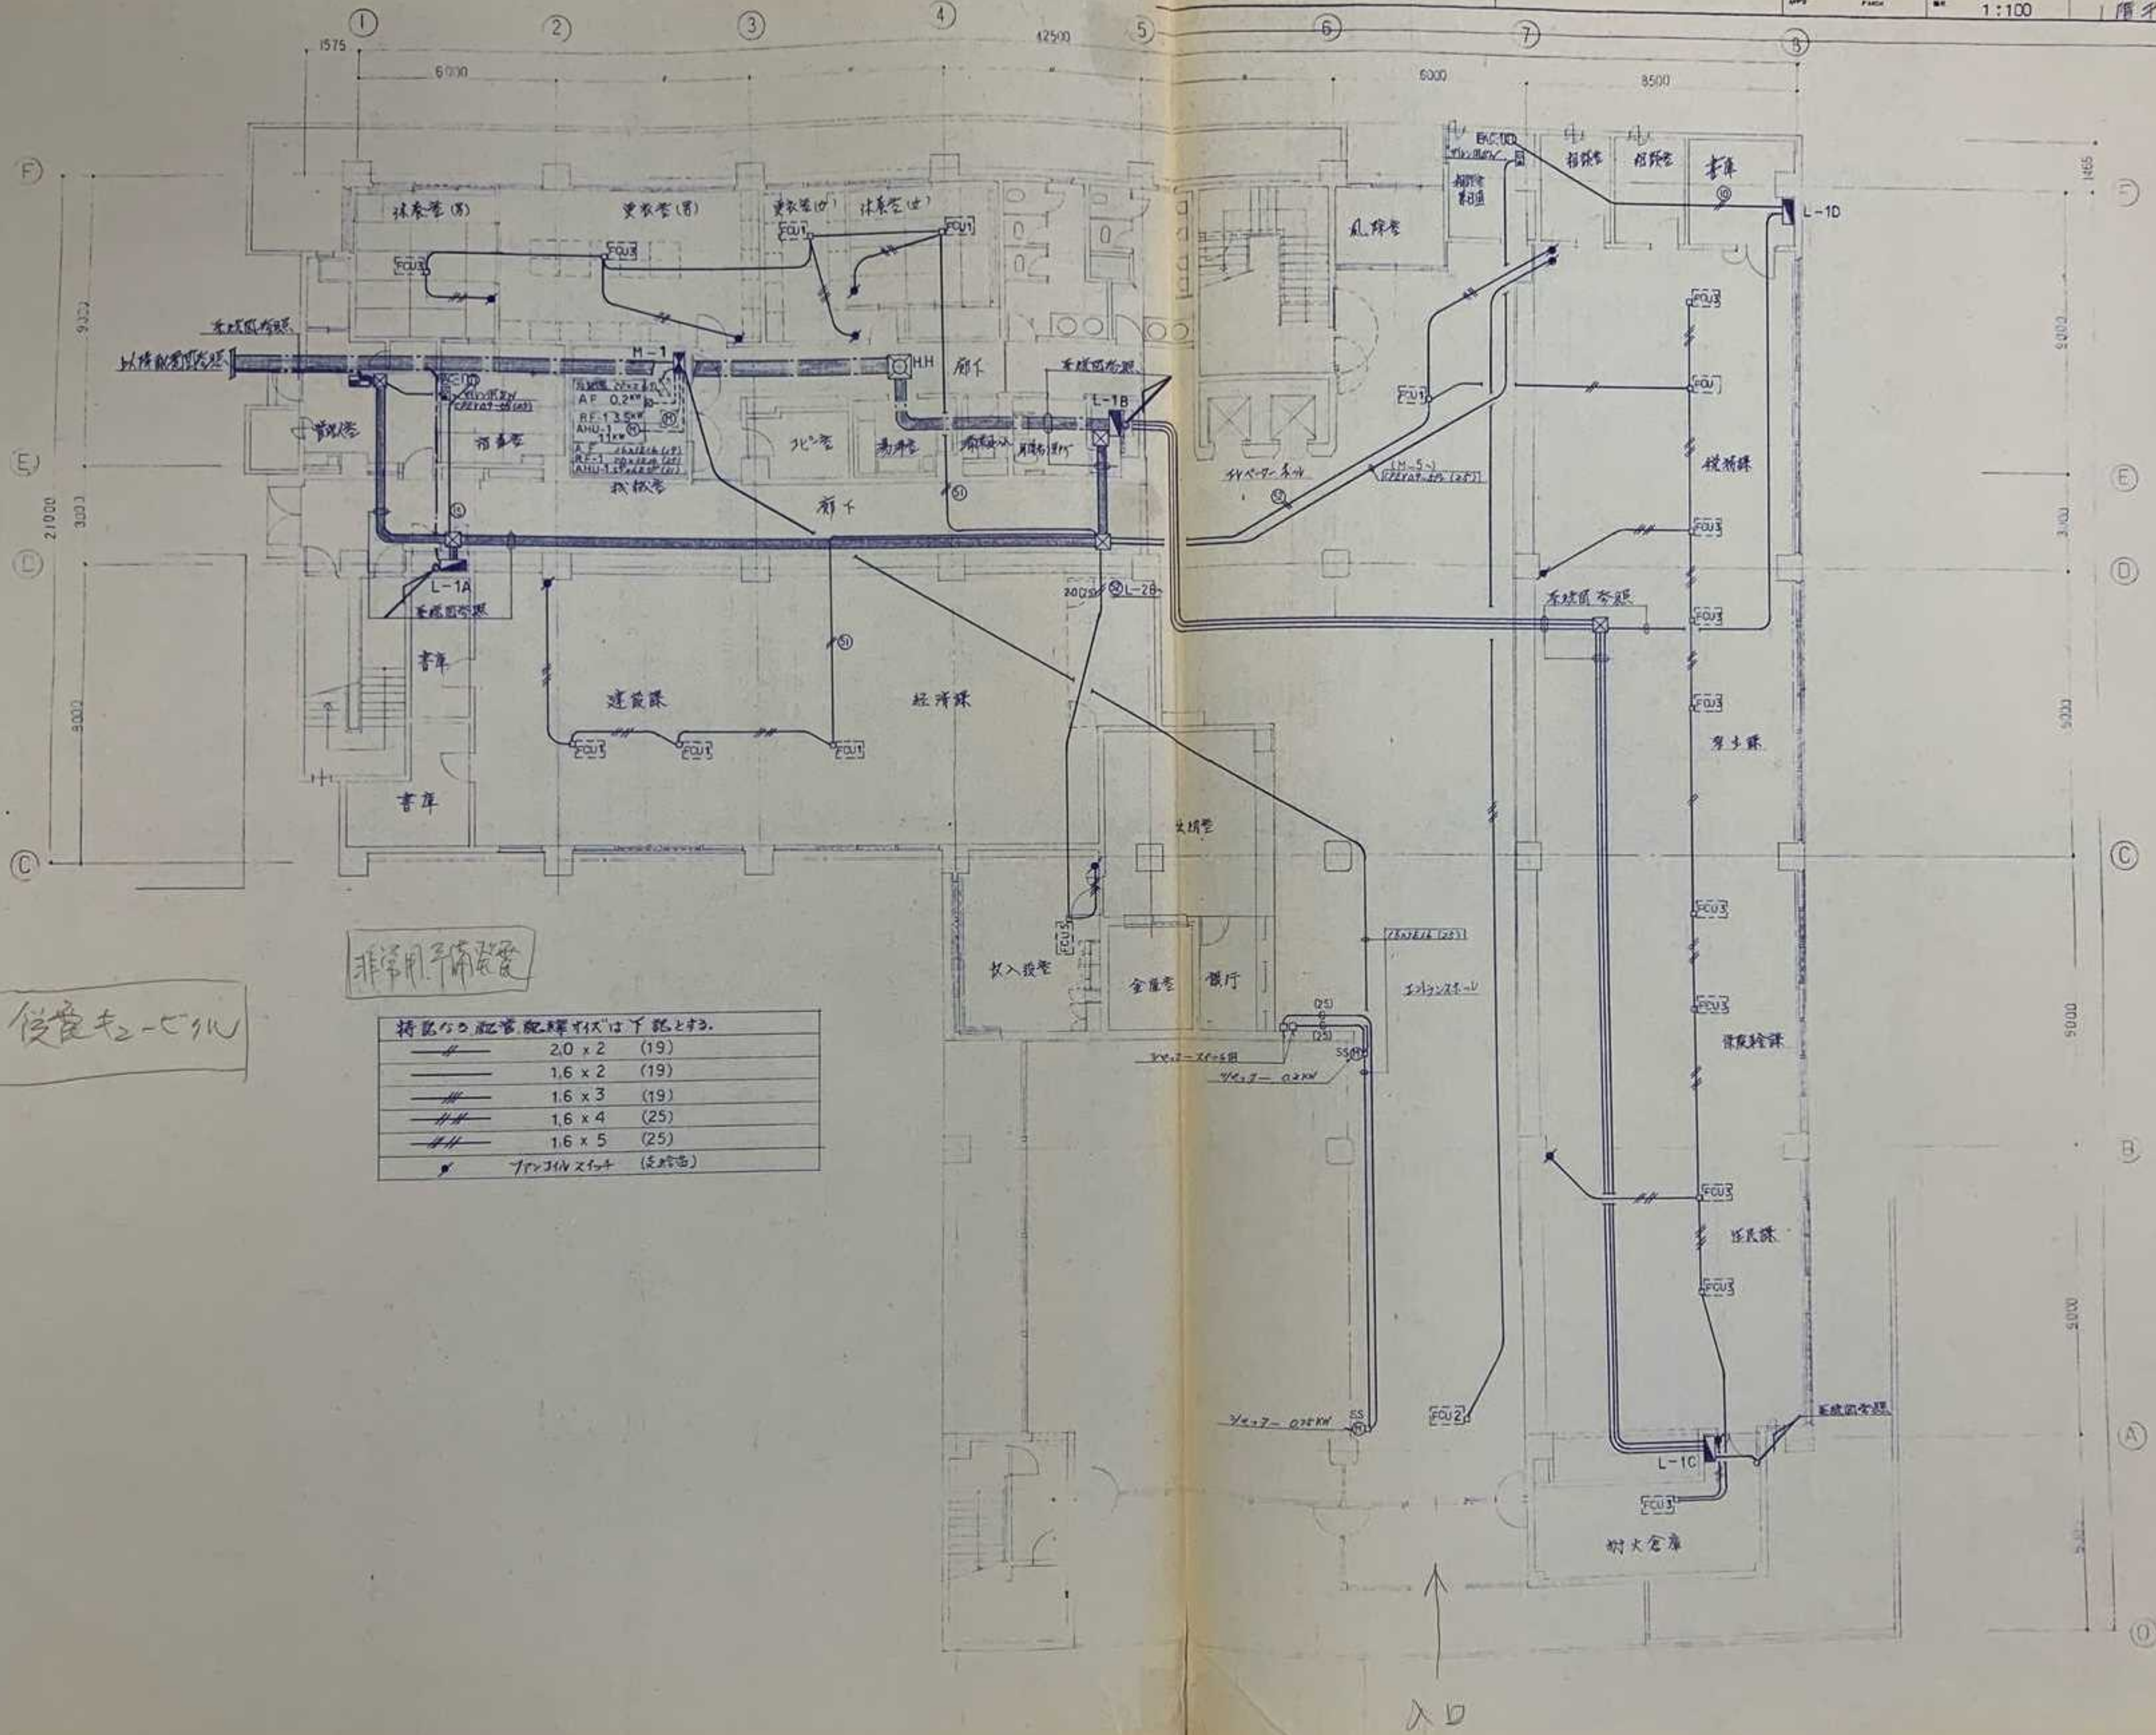

非常用予備装置

後巻巻上機

特定の配管配線寸法は下記のとおり。		
—	2.0 x 2	(19)
—	1.6 x 2	(19)
—	1.6 x 3	(19)
—	1.6 x 4	(25)
—	1.6 x 5	(25)
●	70 x 34 x 2.5	(足箱)

入口

新在明行舍新築工事


株式会社久米建築事務所
KUME ARCHITECTS-ENGINEERS



18508
1:100

電気設備図
新機動力回
2階平面図

E 14

竣工図

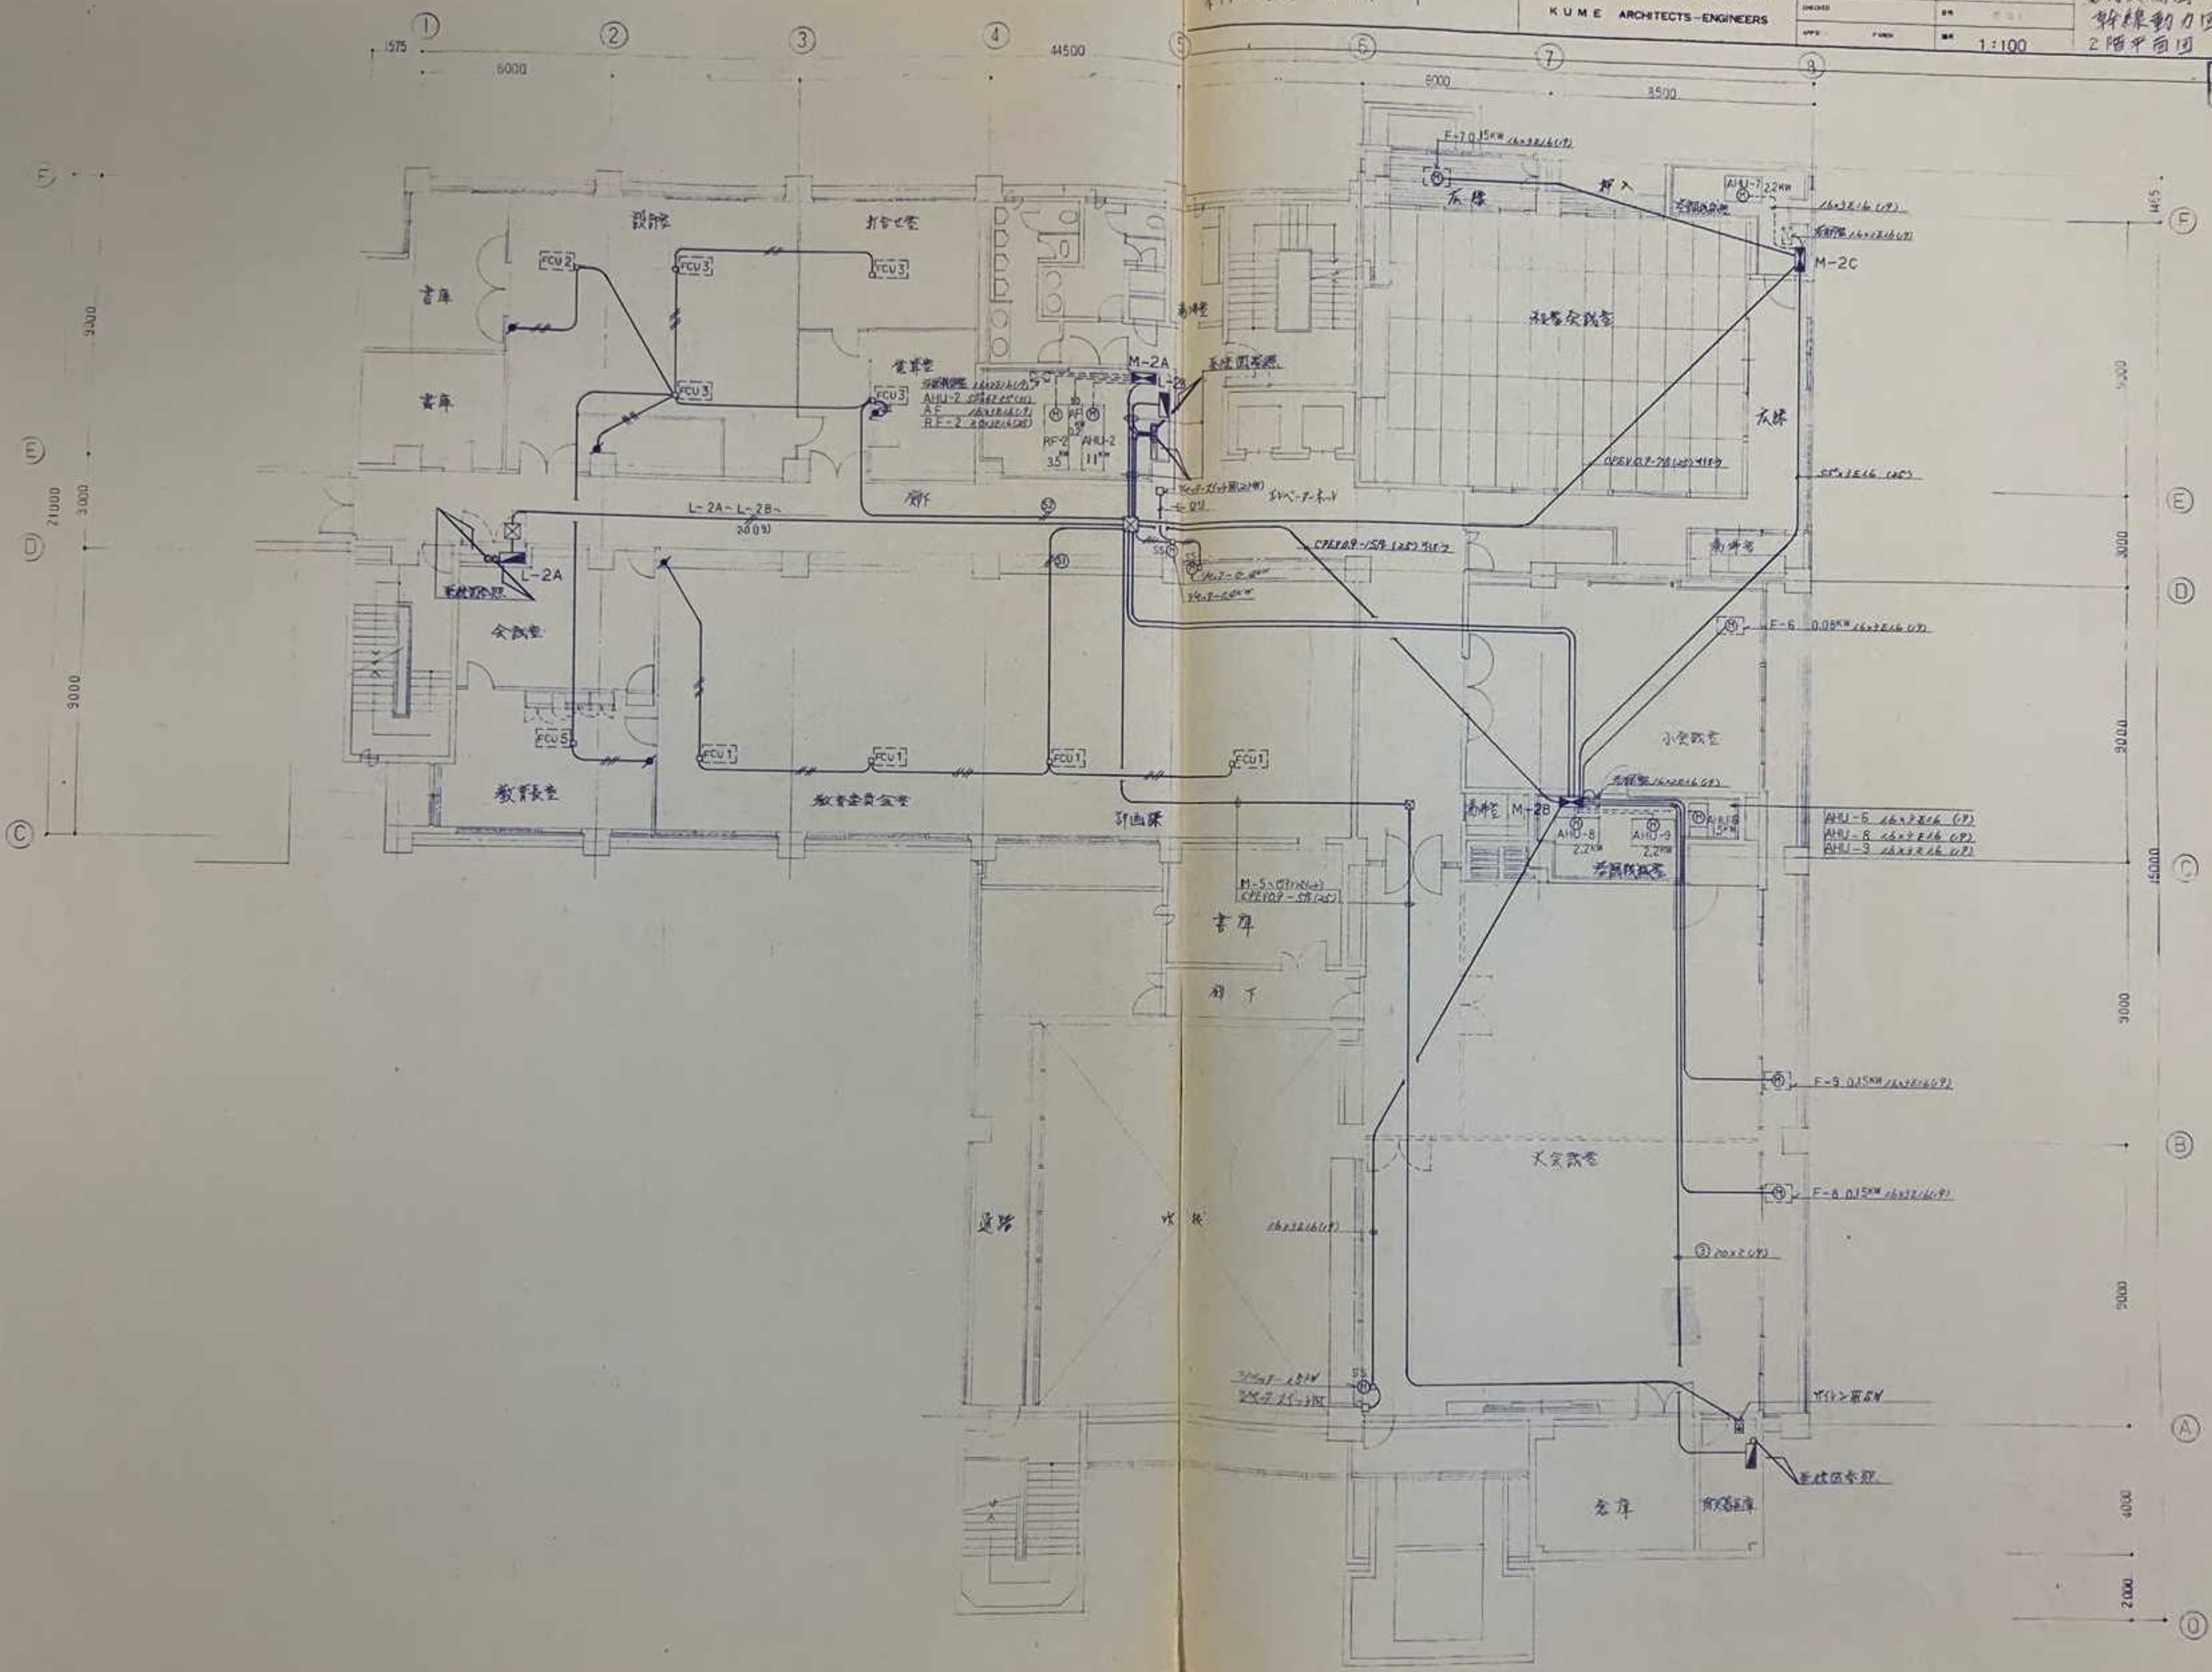

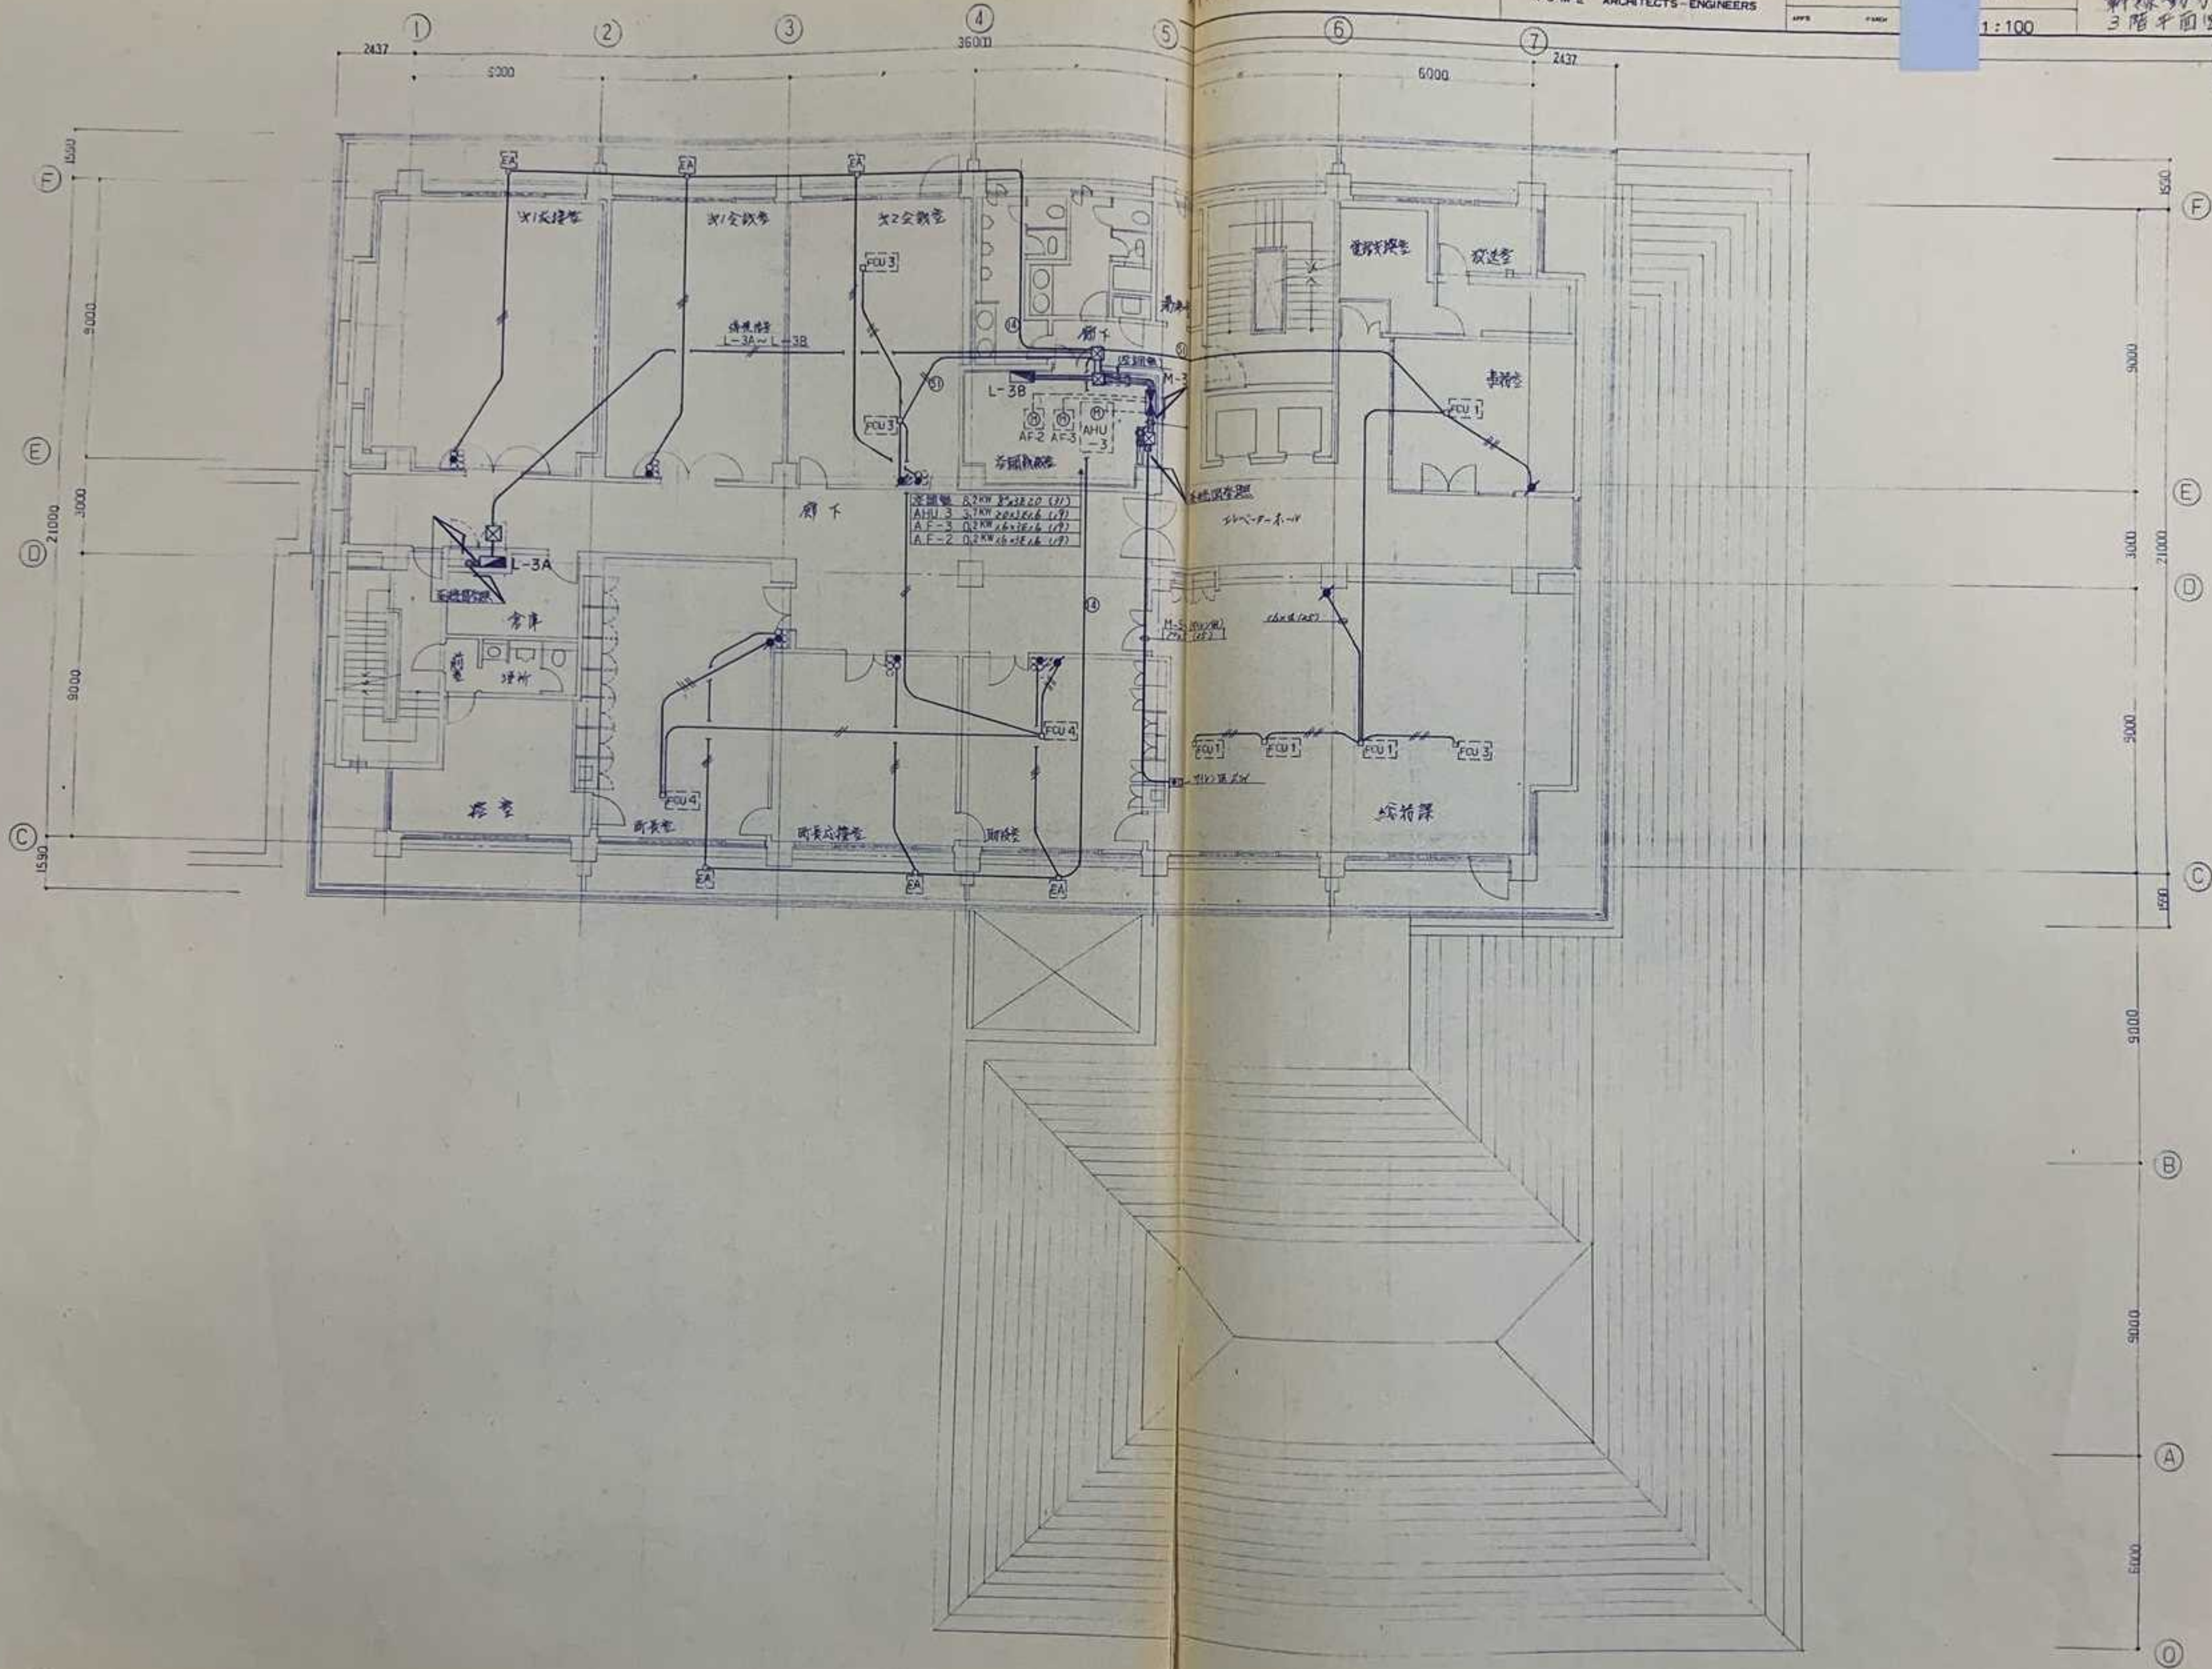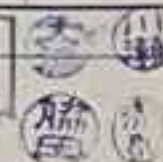

新莊町庁舎新築工事


株式会社久米建築事務所
KUME ARCHITECTS-ENGINEERS


DATE	1948.09
DESIGN	1/1
APP	1:100

曾文記備図
新築動力図
4階平面図

E 16


竣工図

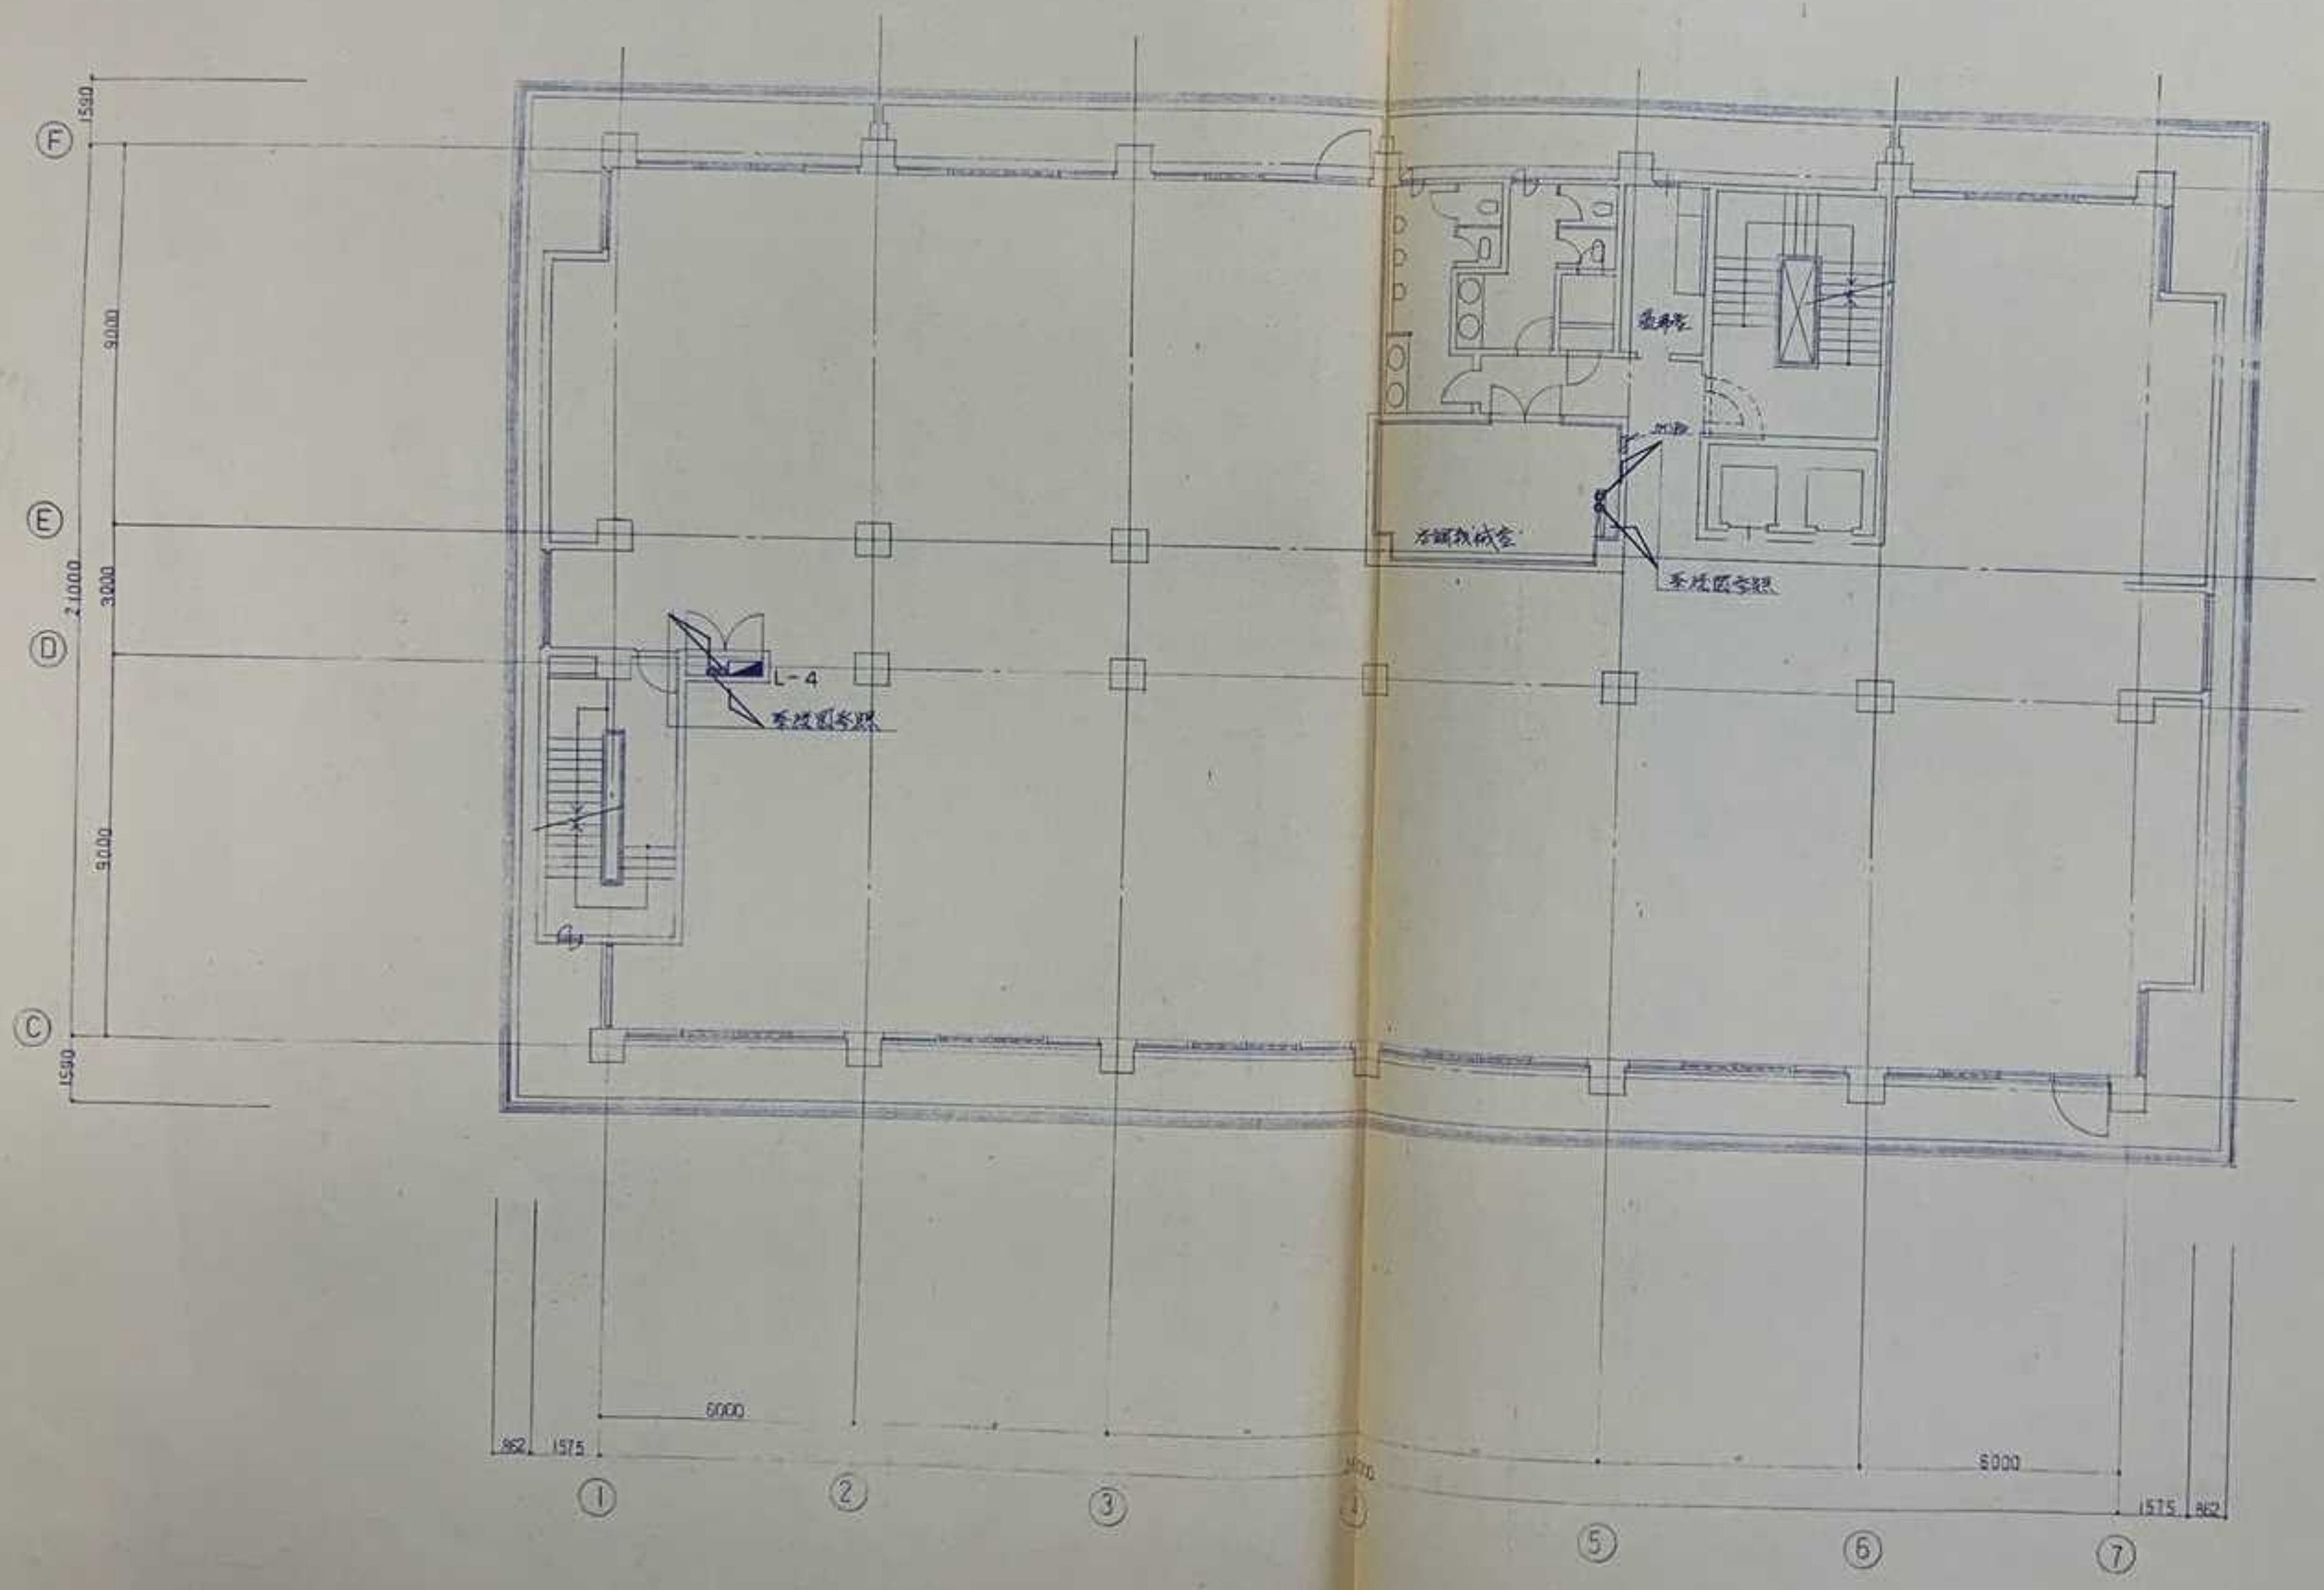

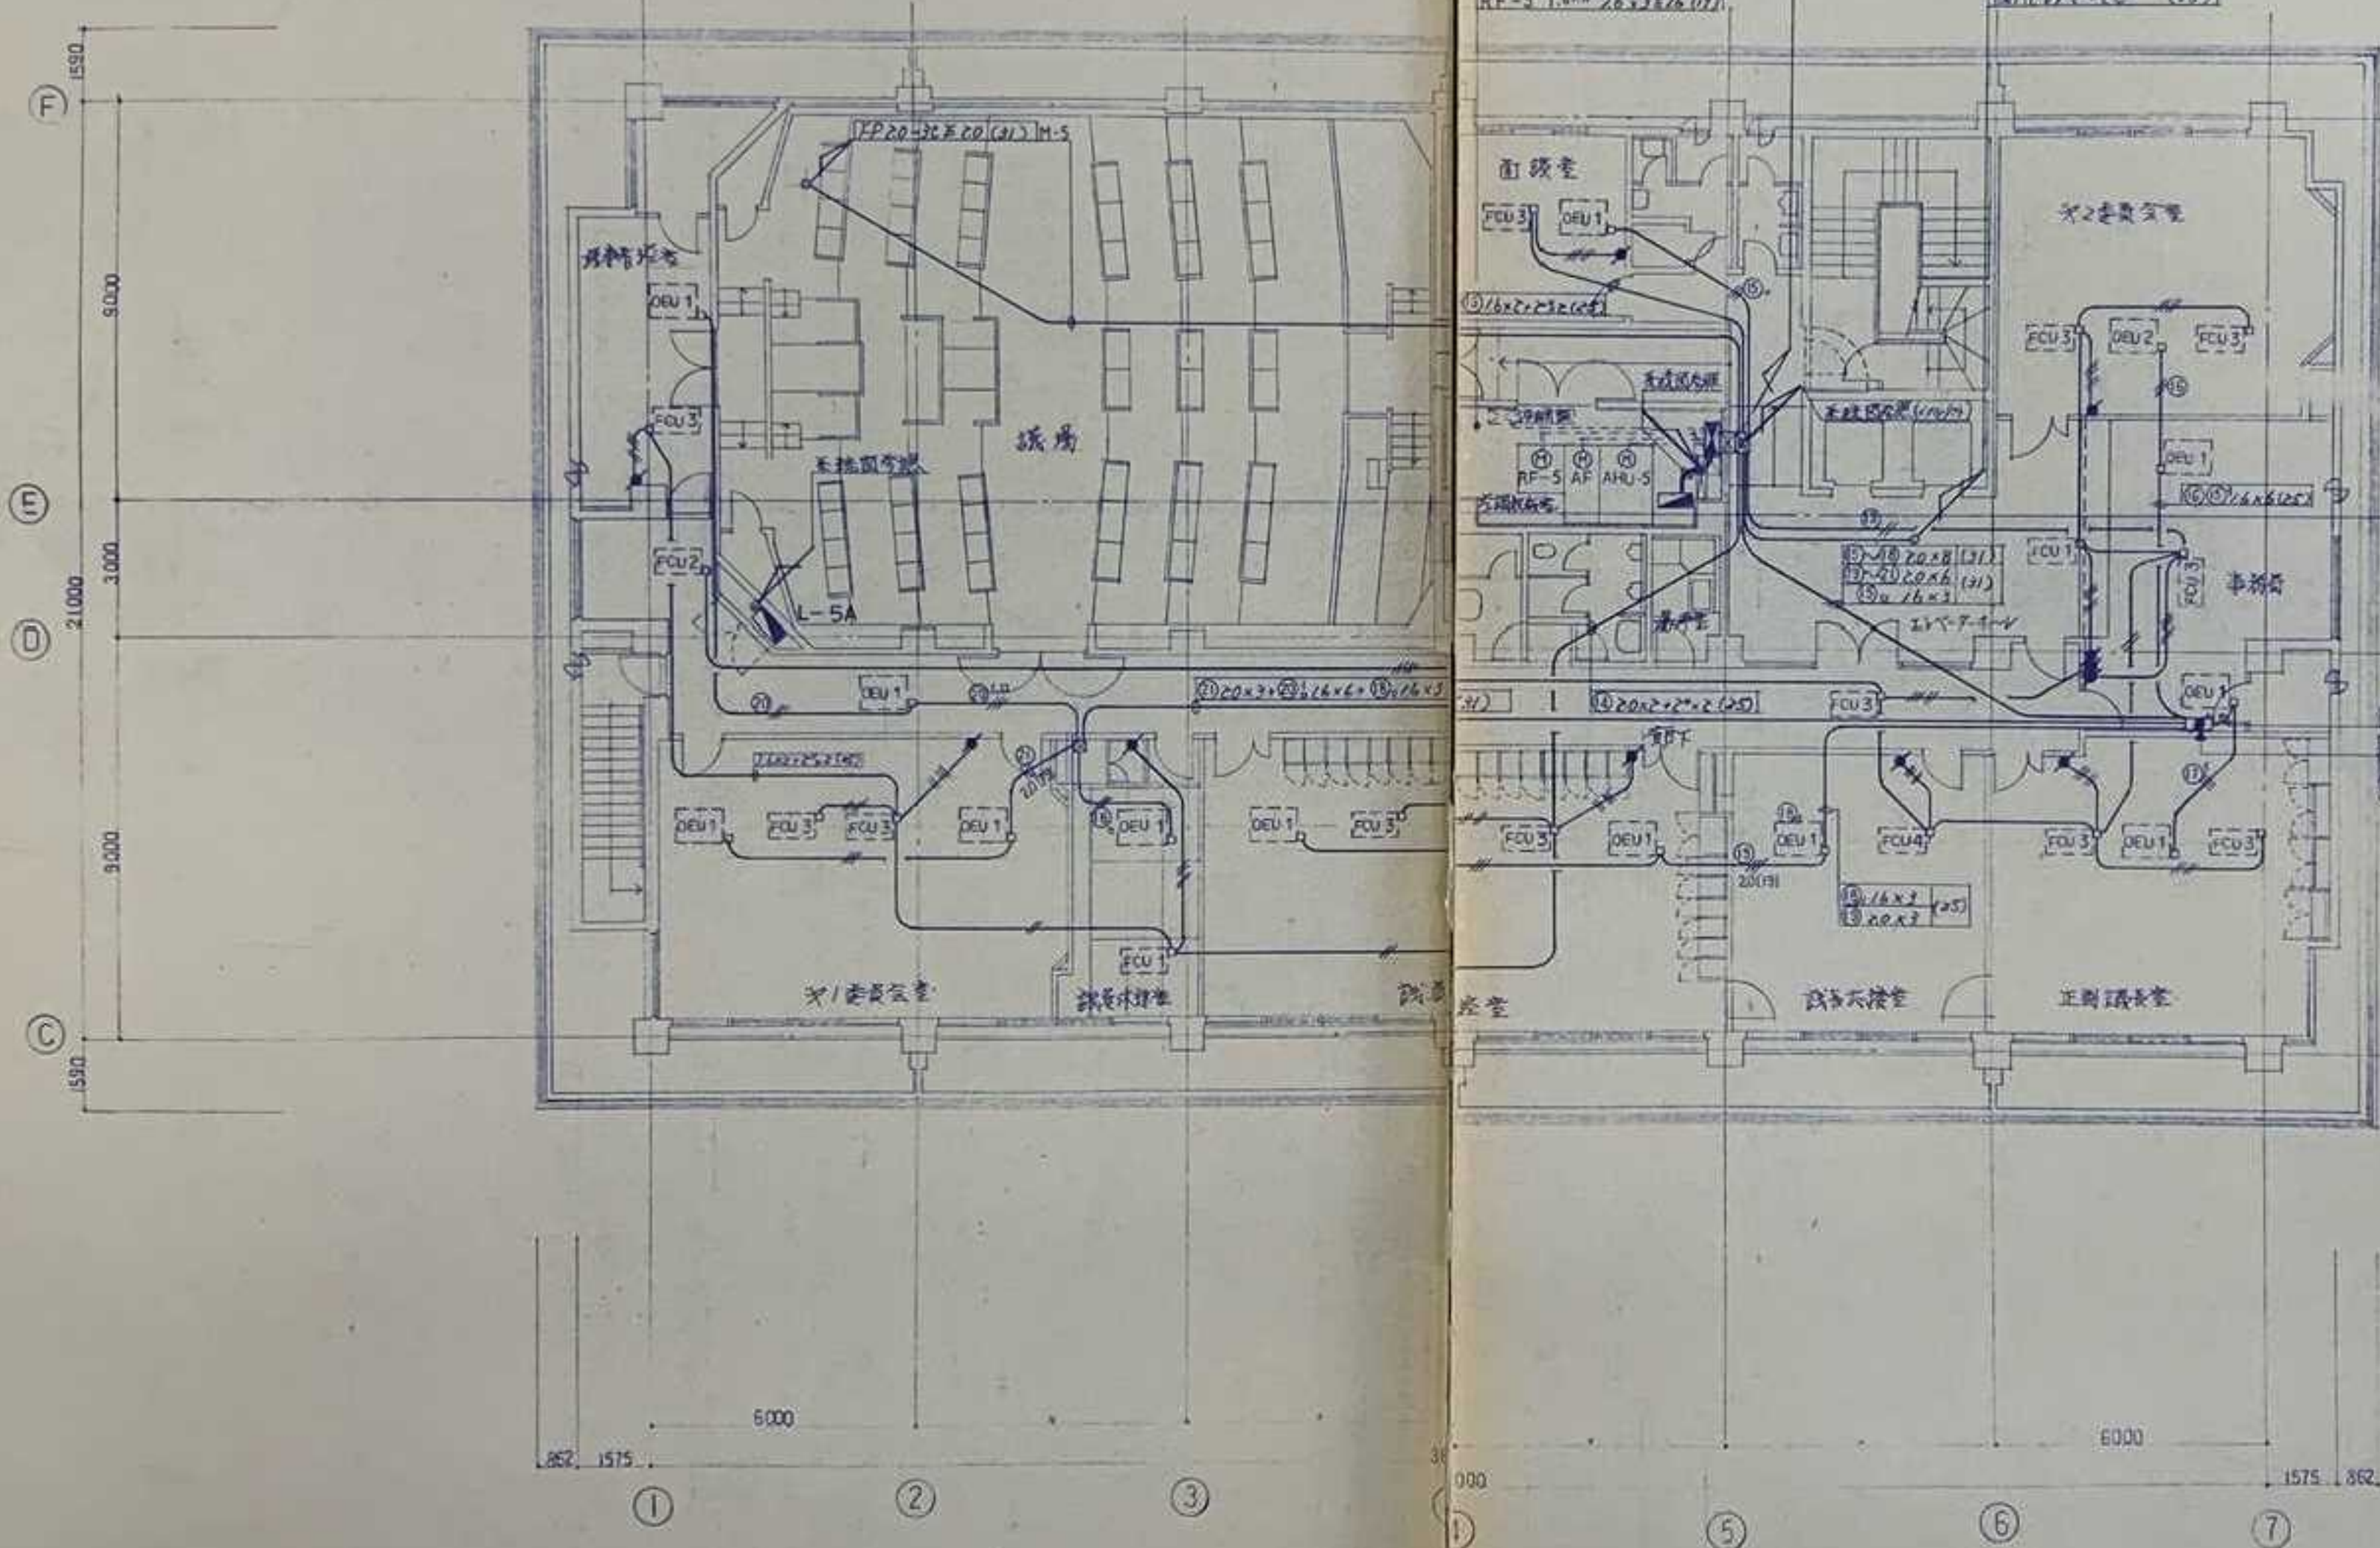



1. 2. 3. 100.

1. 2. 3. 100.

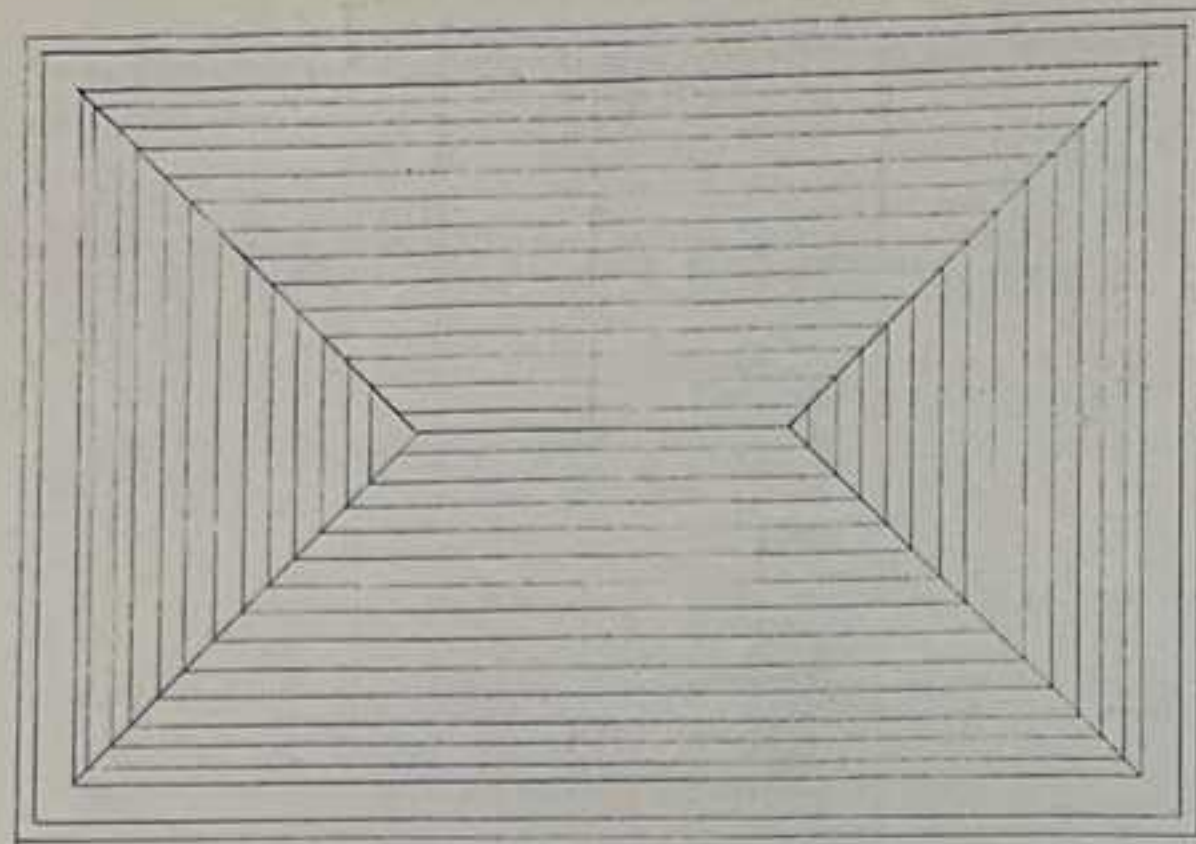

動力機器リスト表

| 機器番号 | 名称 | 容量 kW | 配管径φ | E 管径 | 制御配管径φ | 種別 |
|----------------------------------|------------------------------------|-------|-------|----------------------|------------------------|------|
| 1F中庭部、CVVS2 ² -2C(22) | | | | | | |
| R-1a | ヒートポンプ
・水温センサー | 59.0 | 150×3 | 22 ² (70) | 2 ² ×4 (22) | (22) |
| R-1b | ヒートポンプ | 59.0 | 150×3 | 22 ² (70) | CVVS0.75-2C (16) | (16) |
| R-1c | 水温センサー | 59.0 | 150×3 | (70) | 2 ² ×4 (22) | (22) |
| 1F中庭部、CVVS2 ² -2C(22) | | | | | | |
| R-2a | ヒートポンプ
・水温センサー | 21.1 | 38×3 | 14 ² (42) | | |
| R-2b | ヒートポンプ | 21.1 | 38×3 | 14 ² (42) | CVVS0.75-2C (16) | (16) |
| R-2c | 水温センサー | 21.1 | 38×3 | 14 ² (42) | | |
| P-2a | 逆流防止ポンプ | 1.5 | 1.5×3 | 20 (22) | | |
| P-2b | ポンプ | 1.5 | 1.5×3 | 20 (22) | | |
| P-2c | ポンプ | 1.5 | 1.5×3 | 20 (22) | | |
| P-3 | 逆流防止ポンプ(一般) | 15.0 | 22×6 | 14 ² (42) | | |
| P-4 | ポンプ(断水) | 0.75 | 1.5×3 | 20 (22) | | |
| P-5 | ポンプ(断水) | 0.75 | 1.5×3 | 20 (22) | | |
| P-6 | ポンプ(断水) | 0.75 | 1.5×3 | 20 (22) | | |
| P-7 | ポンプ(断水) | 0.75 | 1.5×3 | 20 (22) | | |
| P-8 | ポンプ(断水) | 2.2 | 20×3 | 20 (22) | | |
| T-1 | 7 ² ×3 ² ポンプ | | | | 16×3 (16) | |

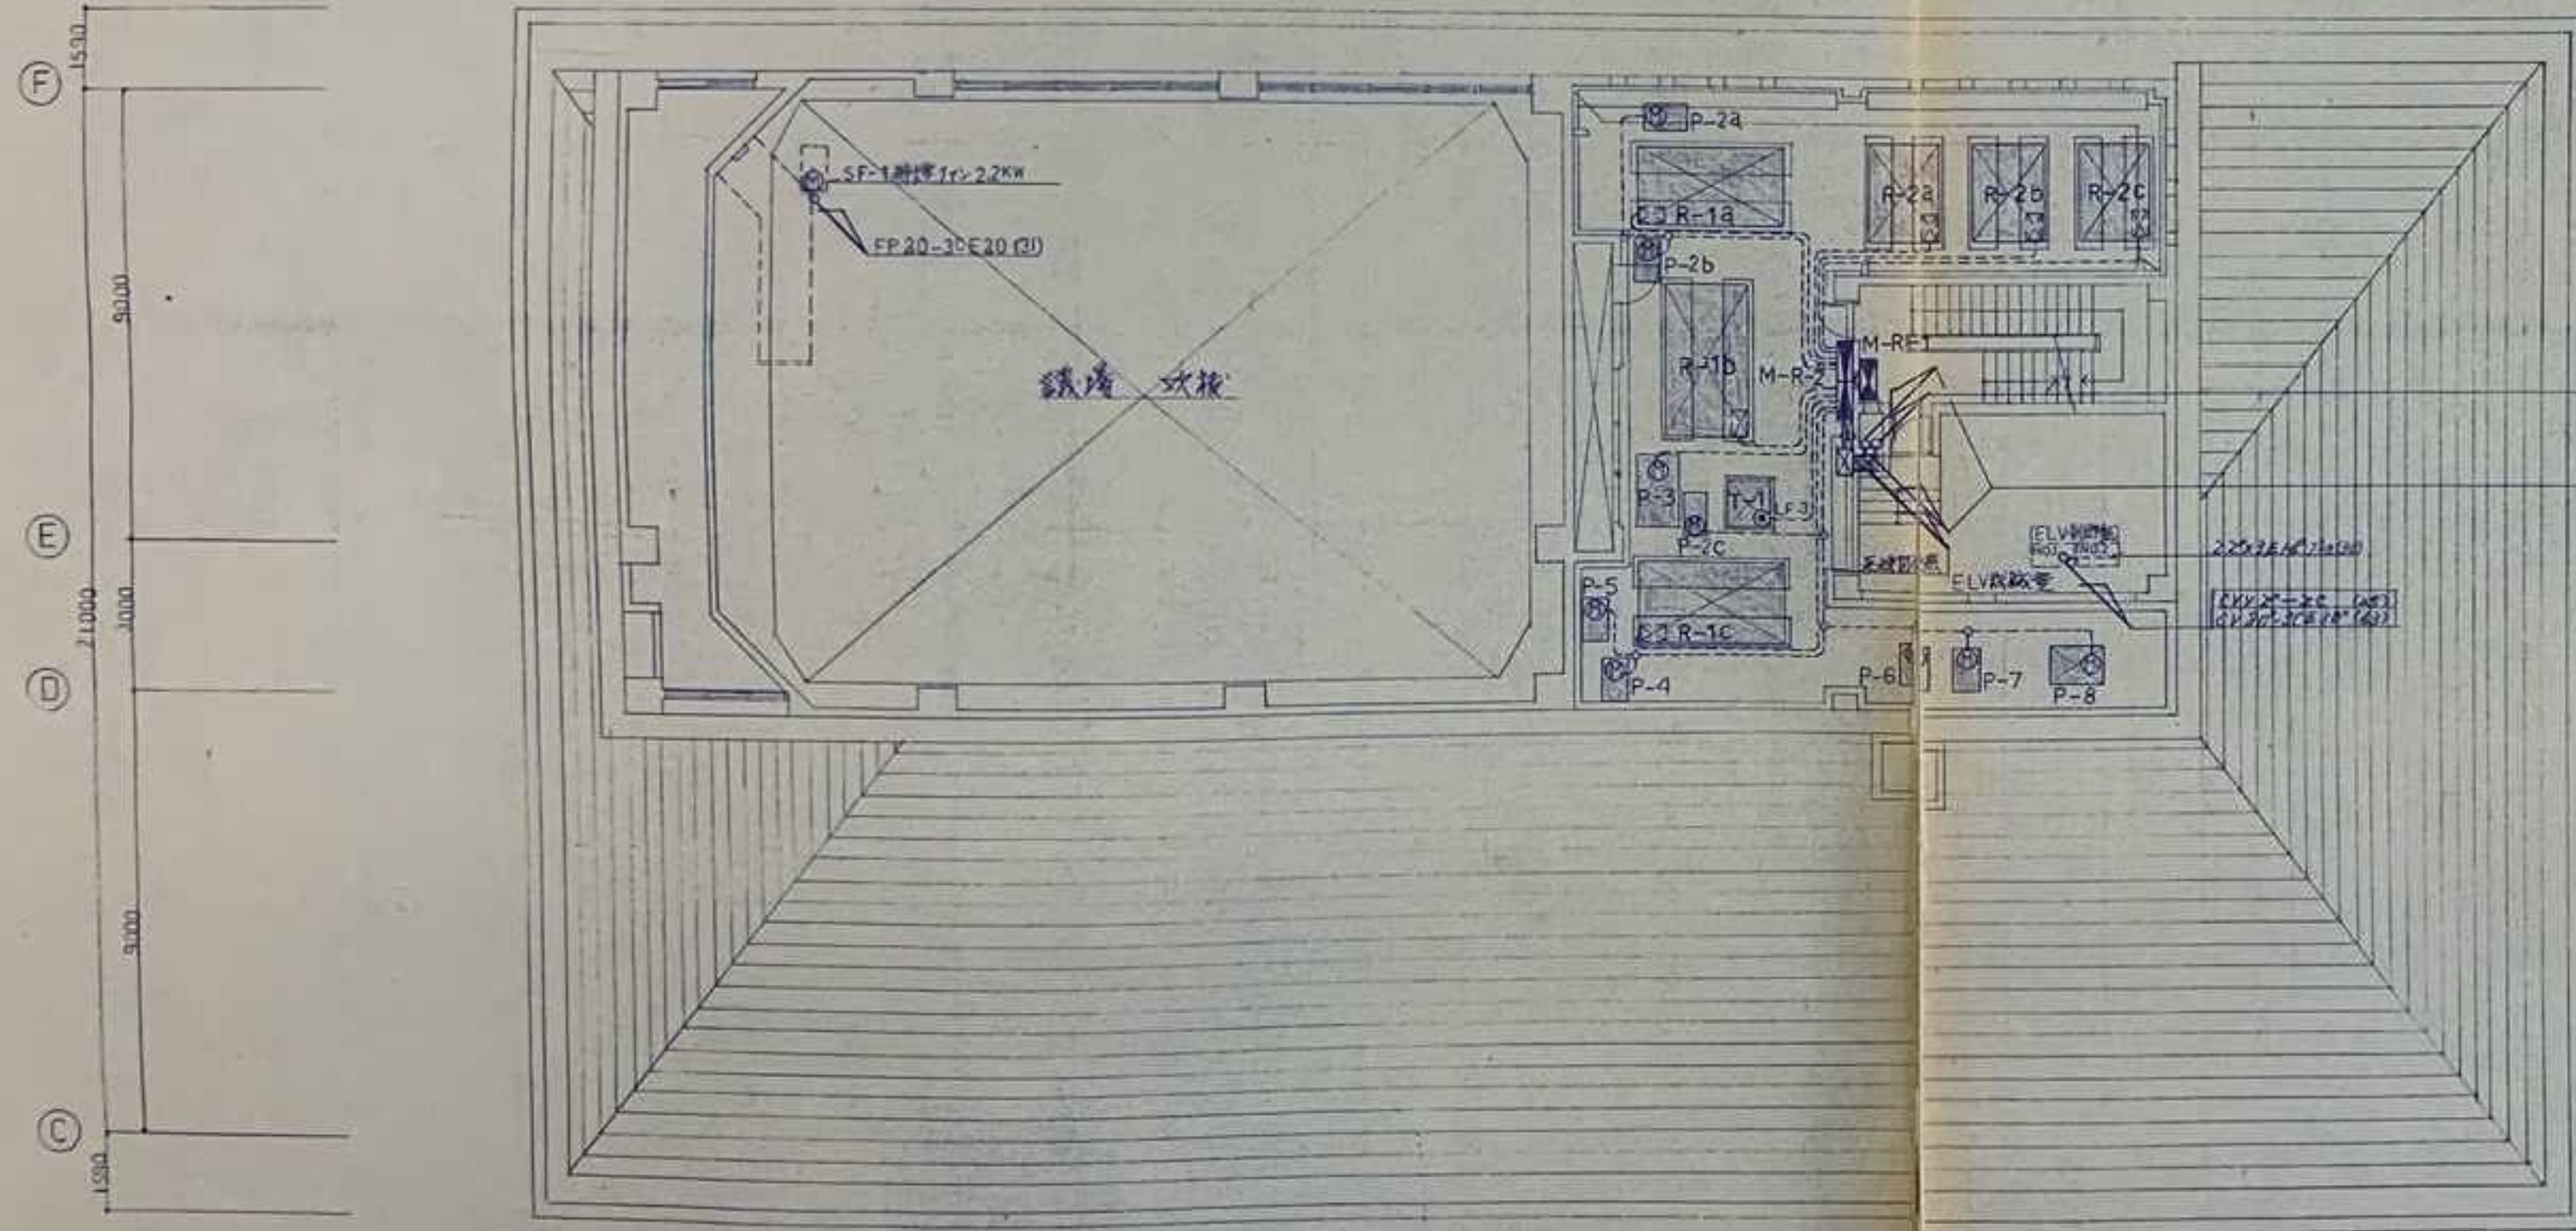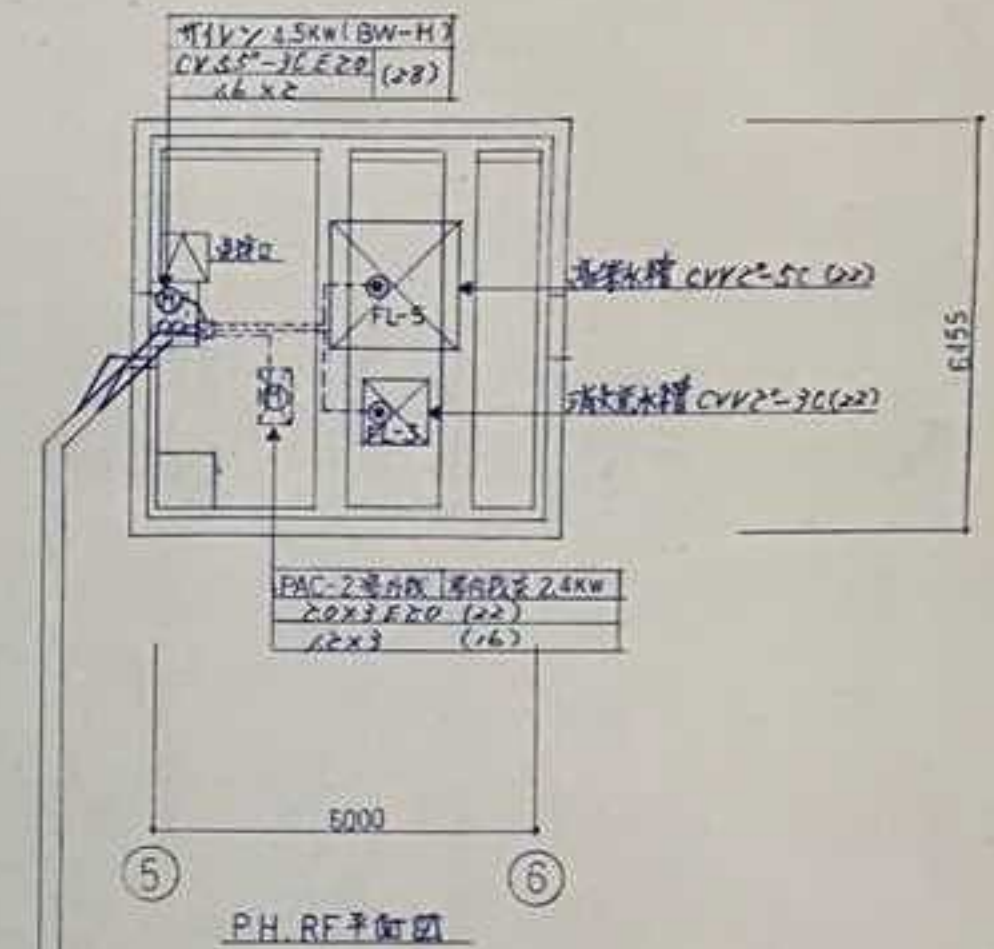


